

CZĘŚĆ 2

UZGODNIENIA

7. Urząd Gminy Goleszów uzgodnienie z dnia 11.08.2011r., pismo znak DR.7226.2.4.2011 wraz z opinią dotyczącą lokalizacji i konstrukcji projektowanego mostu z dnia 08.08.2011r. na Rys. Nr 1 – Projekt zagospodarowania terenu i na Rys. Nr 2 – Przekrój poprzeczny i podłużny;
8. Zarząd Powiatu Cieszyńskiego – decyzja na włączenie drogi gminnej do drogi powiatowej nr 2612 S z dnia 26.07.2011r., pismo znak PZDP – 7332/164/1816/2011;
9. Zarząd Powiatu Cieszyńskiego – uzgodnienie projektu na włączenie drogi gminnej do drogi powiatowej nr 2612 S wymagane pismem jak w pkt. 8;
10. Śląski Zarząd Melioracji i Urządzeń Wodnych w Katowicach, oddział Bielsko-Biała, uzgodnienie z dnia 21.07.2011r., pismo znak SZMiUW/BB/C/486/2011;
11. Śląski Zarząd Melioracji i Urządzeń Wodnych w Katowicach, oddział Bielsko-Biała, mapa topograficzna z dnia 28.09.2011r.;
12. Pozwolenie wodnoprawne z dnia 31.10.2011r., wydane przez Starostę Cieszyńskiego, pismo znak WS.6341.00156.2011;
13. ENION S.A. Oddział w Bielsku - Białej Rejon Dystrybucji Cieszyn – uzgodnienie z dnia 28.07.2011 r. na Rys. Nr 0 – Projekt zagospodarowania terenu;
14. Górnośląska Spółka Gazownicza Sp. z o.o., Rozdzielnia Gazu w Skoczowie – uzgodnienie B/3T30/440-175/07/2011 z dnia 18.07.2011 r. na Rys. Nr 0 – Projekt zagospodarowania terenu;
15. Wodociągi Ziemi Cieszyńskiej Sp. z o.o. Ustroń – uzgodnienie z dnia 04.08.2011 r. na Rys. Nr 0 – Projekt zagospodarowania terenu zaktualizowane dnia 13.09.2011r. wraz z załącznikiem Rys. Nr 5 – Przekrój poprzeczny projektowanego mostu;
16. Telekomunikacja Polska S.A. Rejon Operacyjnego Utrzymania Sieci i Usług w Katowicach – uzgodnienie L. 8672/11 z dnia 20.07.2011r. na Rys. Nr 0 – Projekt zagospodarowania terenu.

Goleszów, dnia 11 sierpnia 2011 r. YN

DR.7226.2.4.2011


Dyrda S.C.
Antoni i Szymon Dyrda
ul. Daszyńskiego 19
43 - 450 Ustroń

W załączeniu przesyłam opinię dotyczącą lokalizacji i konstrukcji projektowanego mostu na potoku Radoń w Cisownicy. Droga, w której ciągu jest projektowany most jest drogą wewnętrzną VII klasy. Obciążenie mostu przewidzieć na 150 KN na oś napędową


Otrzymują:


1. Adresat
2. A/a DR

Kierownik Referatu Drogowego

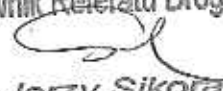
Jerzy Sikora

Potwierdzam zgodność
z oryginałem

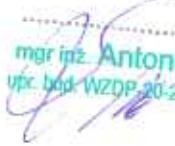
mgr inż. Antoni Dyrda
ufc. bud. WZDP.20-212/3/329/66

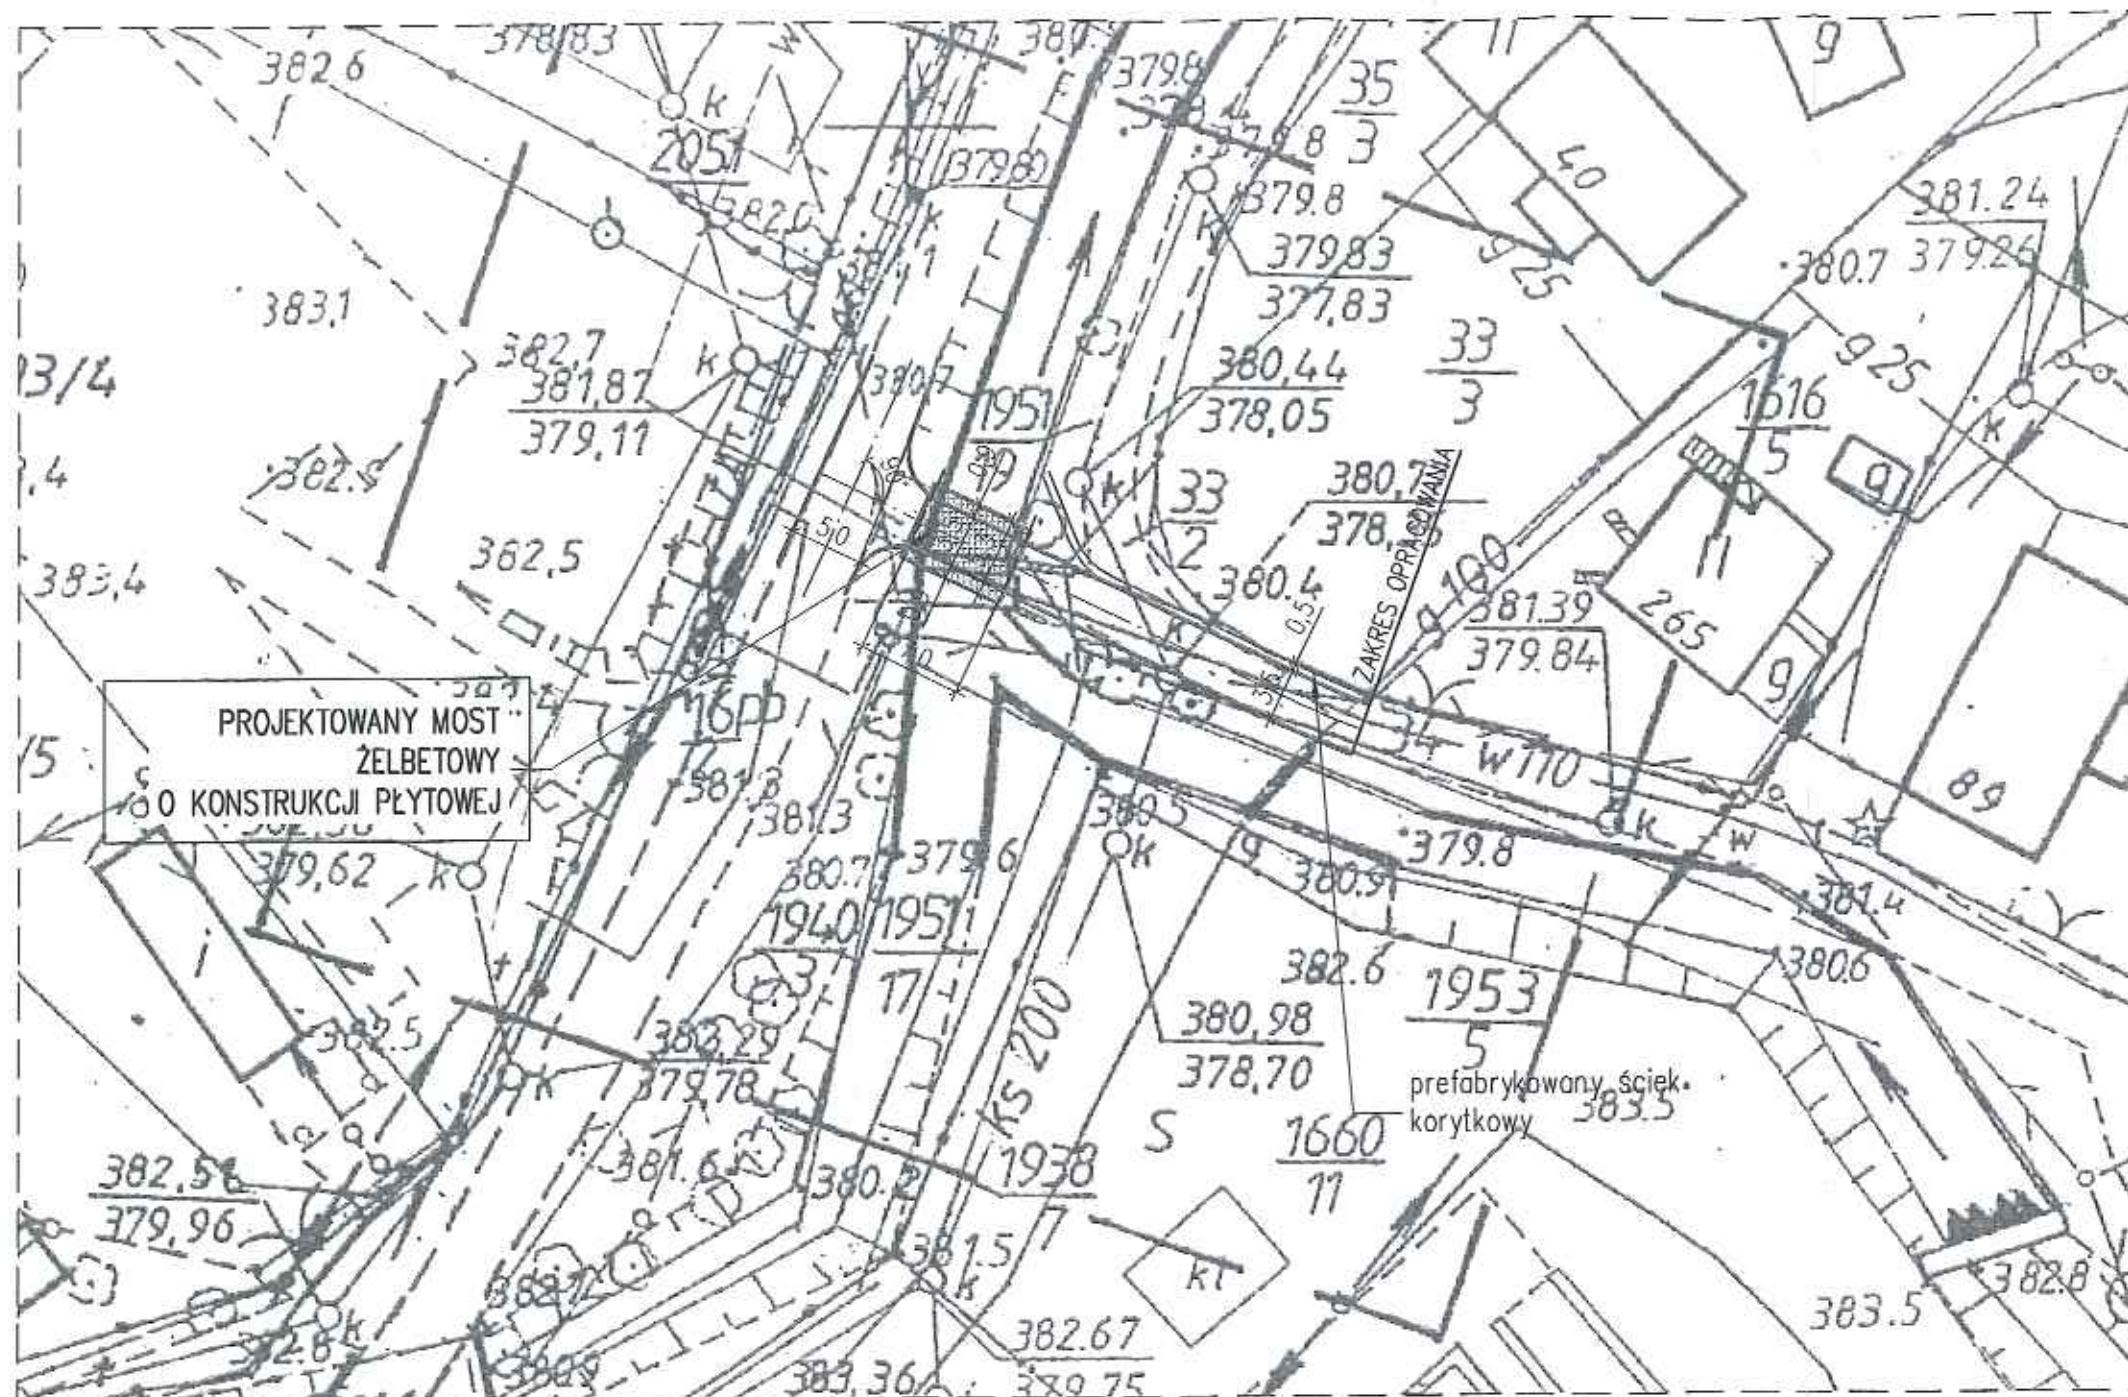

Potwierdzam zgodność z oryginałem
mgr inż. Antoni Dyrdy
upr. bud. WZDP-20-212/332/08

DRYDA SC Antoni & Szymon Dyrdy
43-450 Ustroń ul. Daszyńskiego 19
tel./fax 033/854 2575

Opinia pozytywnie lokalizację
mostu na potoku Radon w km 7+010
w Cisownicy
Goleń 08.08.2011r


Z up. WÓJTA GMINY
Kierownik Referatu Drogowego
Jerzy Sikora

"DYRDA SC" Antoni & Szymon Dyrdy		43-450 Ustroń ul. Daszyńskiego 19	tel./fax 033/854 2575
INWESTOR:		GMINA GOLESZÓW 43-440 Golezów, ul. 1-go Maja 5	
ZADANIE:		BUDOWA MOSTU NA POTOKU RADOŃ W M. CISOWNICA GMINA GOLESZÓW	
TEMAT RYS:		PROJEKT ZAGOSPODAROWANIA TERENU	
PROJEKTOWAŁ:		OPRACOWAŁA:	FAZA OPRACOWANIA:
Mgr inż. Antoni DYRDA upr.bud. WZDP-20-212/332/08		mgr inż. Renata TOMASZKO R.Tomaszko	PROJEKT BUDOWLANY UZGODNIENIA

PRZEKRÓJ POPRZECZNY A-A


skala 1:50

STAROSTWO POWIATOWE
w CIESZYNIE
ul. Bobrecka 29
43-400 CIESZYN

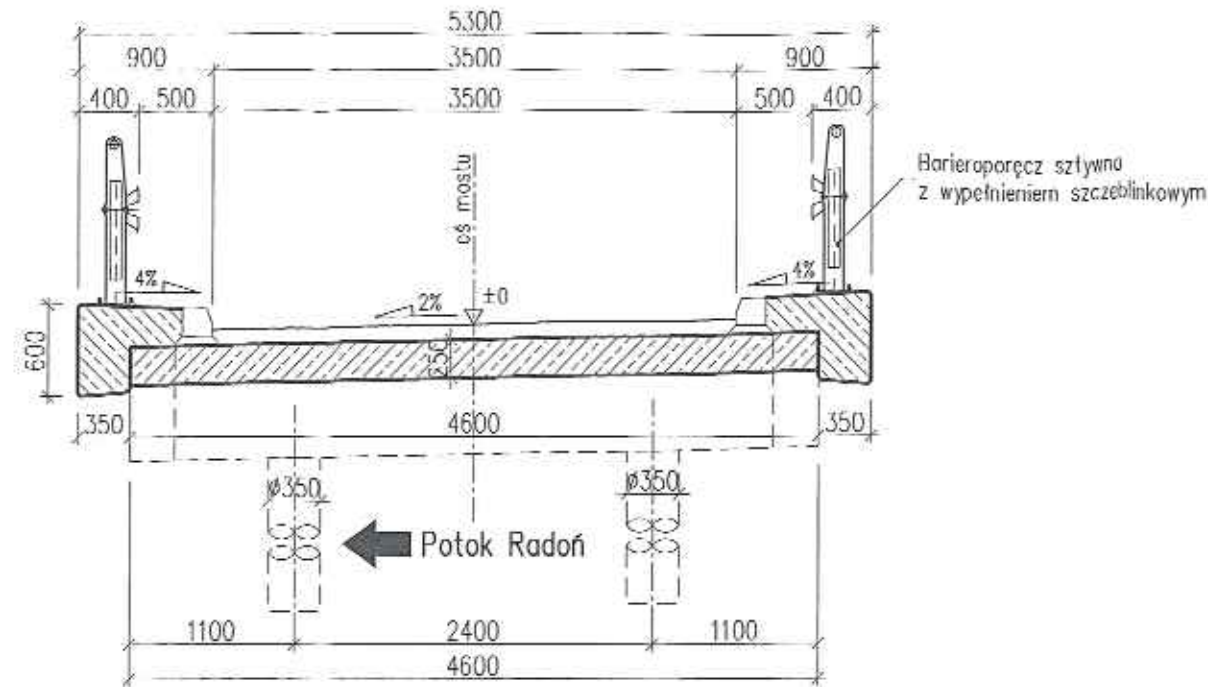

PRZEKRÓJ PODŁUŻNY

skala 1:50

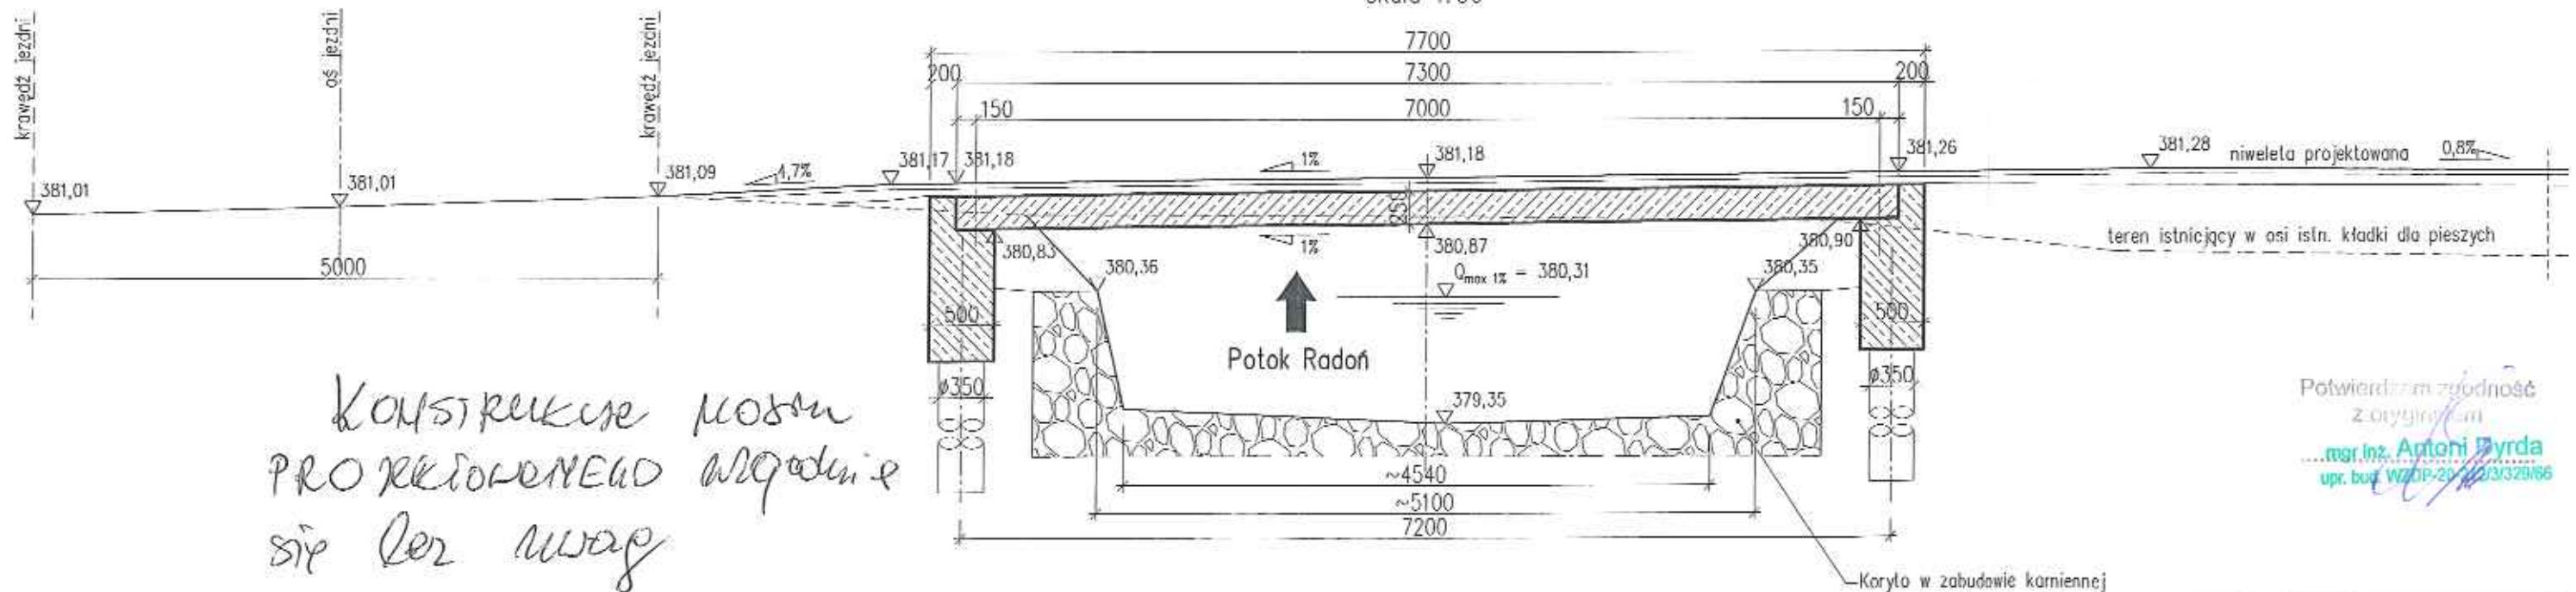

Konstrukcja mostu
proekowanego zgodnie
z uwag

Potwierdzam zgodność
z oryginałem
mgr inż. Antoni Dyrda
upr. bud. WZDP-20-212/3/329/66

GŁÓWNY SPECJALISTA
dz. Remontów

mgr inż. Antoni Dyrda

opiniar 2011.08.11

"DYRDA SC" Antoni & Szymon Dyrda		43-450 Ustroń ul. Daszyńskiego 19	tel./fax. 033/854 2575
INWESTOR: GMINA GOLESZÓW 43-440 Goleiszów, ul. 1-go Maja 5			
ZADANIE: BUDOWA MOSTU NA POTOKU RADOŃ W M. CISOWNICA GMINA GOLESZÓW			SKALA: 1:50
FORMAT RYS.: PRZEKRÓJ POPRZECZNY I PODŁUŻNY			DATA: lipiec 2011
PROJEKTOWAŁ: Mgr inż. Antoni DYRDA upr. bud. WZDP-20-212/3/329/66			NR RYS.: 2
OPRACOWAŁ: mgr inż. Renata TOMASZKO R. Tomaszko		FAZA OPRACOWANIA: PROJEKT BUDOWLANY UZGODNIENIA	

DECYZJA

Na podstawie art. 29 ust. 1 i 3 ustawy z dnia 21 marca 1985r. o drogach publicznych (tekst jedn. Dz. U. z 2007r. Nr 19 poz. 115) w związku z § 55 ust. 1 pkt. 1 oraz § 56 rozporządzenia MTiGM z dnia 2 marca 1999r. w sprawie warunków technicznych, jakim powinny odpowiadać drogi publiczne i ich usytuowanie (Dz. U. Nr 43 poz. 430) a także upoważnienia - uchwały Nr 888/ZP/III/10 Zarządu Powiatu Cieszyńskiego z dnia 20 października 2010r. w sprawie wprowadzenia zmian i ustalenia jednolitego tekstu Regulaminu Organizacyjnego Powiatowego Zarządu Dróg Publicznych w Cieszynie, w tym również do wydawania decyzji administracyjnych oraz art. 104 ustawy z 14 czerwca 1960r. kodeks postępowania administracyjnego (tekst jedn. Dz. U. z 2000r. Nr 98 poz. 1071 z p. zm.), po rozpatrzeniu sprawy z wniosku z dnia 19.07.2011r. **Pana Antoniego Dyrda DYRDA S.C. Antoni & Szymon Dyrda, ul. Daszyńskiego 19, 43-450 Ustroń** działającego z upoważnienia Wójta Gminy Goleiszów o wyrażenie zgody na włączenie drogi gminnej (p.gr. nr 34) do drogi powiatowej nr 2612 S droga przez wieś Cisownica (parcela drogowa nr 1940/2) przez p.gr. nr 1951/20, 1951/19, 33/2 - w związku z projektowaną budową mostu żelbetowego o konstrukcji płytowej na cieku Cisówka w km 0+520 w Cisownicy

z e z w a ł a s i ę w n i o s k o d a w c y

na włączenie drogi gminnej do drogi powiatowej nr 2612 S (parc. drogowa 1940/2) położonej w Cisownicy, na czas nieokreślony, na następujących warunkach:

1. Włączenie drogi gminnej do drogi powiatowej należy wykonać pod kątem prostym - w miejscu zaznaczonym na załączonym projekcie zagospodarowania terenu w skali 1:500;
2. Szerokość korony drogi gminnej - zgodnie z projektem zagospodarowania terenu dla budowy mostu na cieku Cisówka;
3. Krawężń nawierzchni na skrzyżowaniu należy wyokrąglić łukiem kołowym;
4. Na odcinku łączącym jezdnię z obiektem mostowym należy przewidzieć nawierzchnię twardą. Pomiędzy płytą mostu a krawędzią jezdni drogi powiatowej należy wykonać właściwą konstrukcję drogi;
5. Koszty budowy lub modernizacji urządzeń w pasie drogowym związanych z realizacją zadania ponosi inwestor, na którym spoczywa również obowiązek wykonania tych prac.
6. W przypadku kolizji skrzyżowania z istniejącymi urządzeniami lub sieciami w pasie drogowym, inwestor na własny koszt dokona zabezpieczenia lub przełożenia kolidującego urządzenia lub sieci.
7. Zezwolenie niniejsze wygasa, jeżeli w ciągu 3 lat od daty jego wydania skrzyżowanie nie zostanie wybudowane.
8. Projekt i wykonanie konstrukcji jezdni winno spełniać wymogi rozporządzenia Ministra Transportu i Gospodarki Morskiej z dnia 2 marca 1999r. w sprawie warunków technicznych, jakim powinny odpowiadać drogi publiczne i ich usytuowanie (Dz. U. Nr 43, poz. 430).

Niniejsza decyzja jest równocześnie zgodą administratora drogi na użyczenie terenu pasa drogowego (parcela drogowa nr 1940/2) Inwestorowi w celu uzyskania pozwolenia na budowę we właściwym terenowo organie architektoniczno - budowlanym.

Jednocześnie informuję, że zgodę na wejście w teren p.gr. nr 1951/19, 1951/20, 33/2 należy uzyskać u ich właściciela.

Uzasadnienie

STAROSTWO POWIATOWE
w CIESZYNIE
ul. Buhrecka 29
43-400 CIESZYN

Strona wystąpiła z wnioskiem o wyrażenie zgody na włączenie drogi gminnej do drogi powiatowej nr 2612 S droga przez wieś Cisownica położonej w Cisownicy. Zarząd dróg po przeprowadzeniu wizji w terenie i wnikliwym przeanalizowaniu sprawy postanowił wyrazić zgodę na lokalizację skrzyżowania. Równocześnie kierując się zapisami § 55 ust. 1 pkt. 1 oraz § 56 rozporządzenia MTiGM z dnia 2 marca 1999r. w sprawie warunków technicznych, jakim powinny odpowiadać drogi publiczne i ich usytuowanie (Dz. U. Nr 43 poz. 430) ustalił parametry techniczne wyszczególnione w niniejszej decyzji. Ponieważ włączenie drogi gminnej do drogi powiatowej będzie się odbywało poprzez projektowany obiekt mostowy na cieku Cisówka powinien spełniać warunki rozporządzenia MTiGM z dnia 30.05.2000r. „w sprawie warunków technicznych, jakim powinny odpowiadać drogowe obiekty inżynierskie i ich usytuowanie”.

Pouczenie

1. Skrzyżowanie dróg zgodnie z art. 3 ustawy z dnia 7 lipca 1994r. - Prawo Budowlane jest obiektem budowlanym, dlatego też przed rozpoczęciem prac budowlanych należy uzyskać pozwolenie na budowę (art. 29 ust. 3 pkt 1 wyżej cyt. ustawy) w Wydziale Architektury i Budownictwa Starostwa Powiatowego w Cieszynie przy ul. Szerokiej 13. Przed uzyskaniem pozwolenia na budowę należy uzgodnić projekt budowlany mostu w zakresie włączenia do drogi powiatowej w tut. zarządzie dróg (art. 29 ust. 3 pkt 2 wyżej cyt. ustawy).
2. Zczwolenie zarządcy drogi wyrażone w niniejszej decyzji nie jest równoznaczne z zczwoleniem na prowadzenie robót w pasie drogowym, o które inwestor powinien wystąpić do Powiatowego Zarządu Dróg Publicznych w Cieszynie podając termin realizacji robót wraz z planowaną powierzchnią zajęcia pasa drogowego, celem wydania stosownej decyzji i naliczenia opłat zgodnie z obowiązującymi przepisami (art. 40 w/w ustawy o drogach publicznych).
Druki wniosków – do pobrania na stronie www.pzdp.powiat.cieszyn.pl bądź w siedzibie PZDP pokój 306.
3. Od niniejszej decyzji służy prawo wniesienia odwołania do Samorządowego Kolegium Odwoławczego w Bielsku-Białej za pośrednictwem organu orzekającego w terminie 14-tu dni od daty otrzymania decyzji.
4. Nie pobrano opłaty skarbowej zgodnie z art. 7 ust. 3 do ustawy z dnia 16 listopada 2006r. o opłacie skarbowej (Dz. U. Nr 225 poz. 1635 z 08.12.2006r. z późn. zm.).

Otrzymują:

1. Pan Antoni Dyrda
DYRDA S.C. Antoni & Szymon Dyrda
ul. Daszyńskiego 19, 43-450 Ustroń
2. Śląski Zarząd Melioracji i Urządzeń Wodnych w Katowicach
Oddział Bielsko-Biała Inspektorat w Cieszynie
43-400 Cieszyn, ul. Korfańskiego 32
3. Urząd Gminy Goleszów
4. a/a

Do wiadomości:
Służba Drogowa w Cieszynie


z up. Zarządu Powiatu

Monika Kalinik
DYREKTOR PZUP



Powierdzam zgodność
z oryginałem

mgr inż. Antoni Dyrda
upr. bud. WZDP-20-212/3/329/03

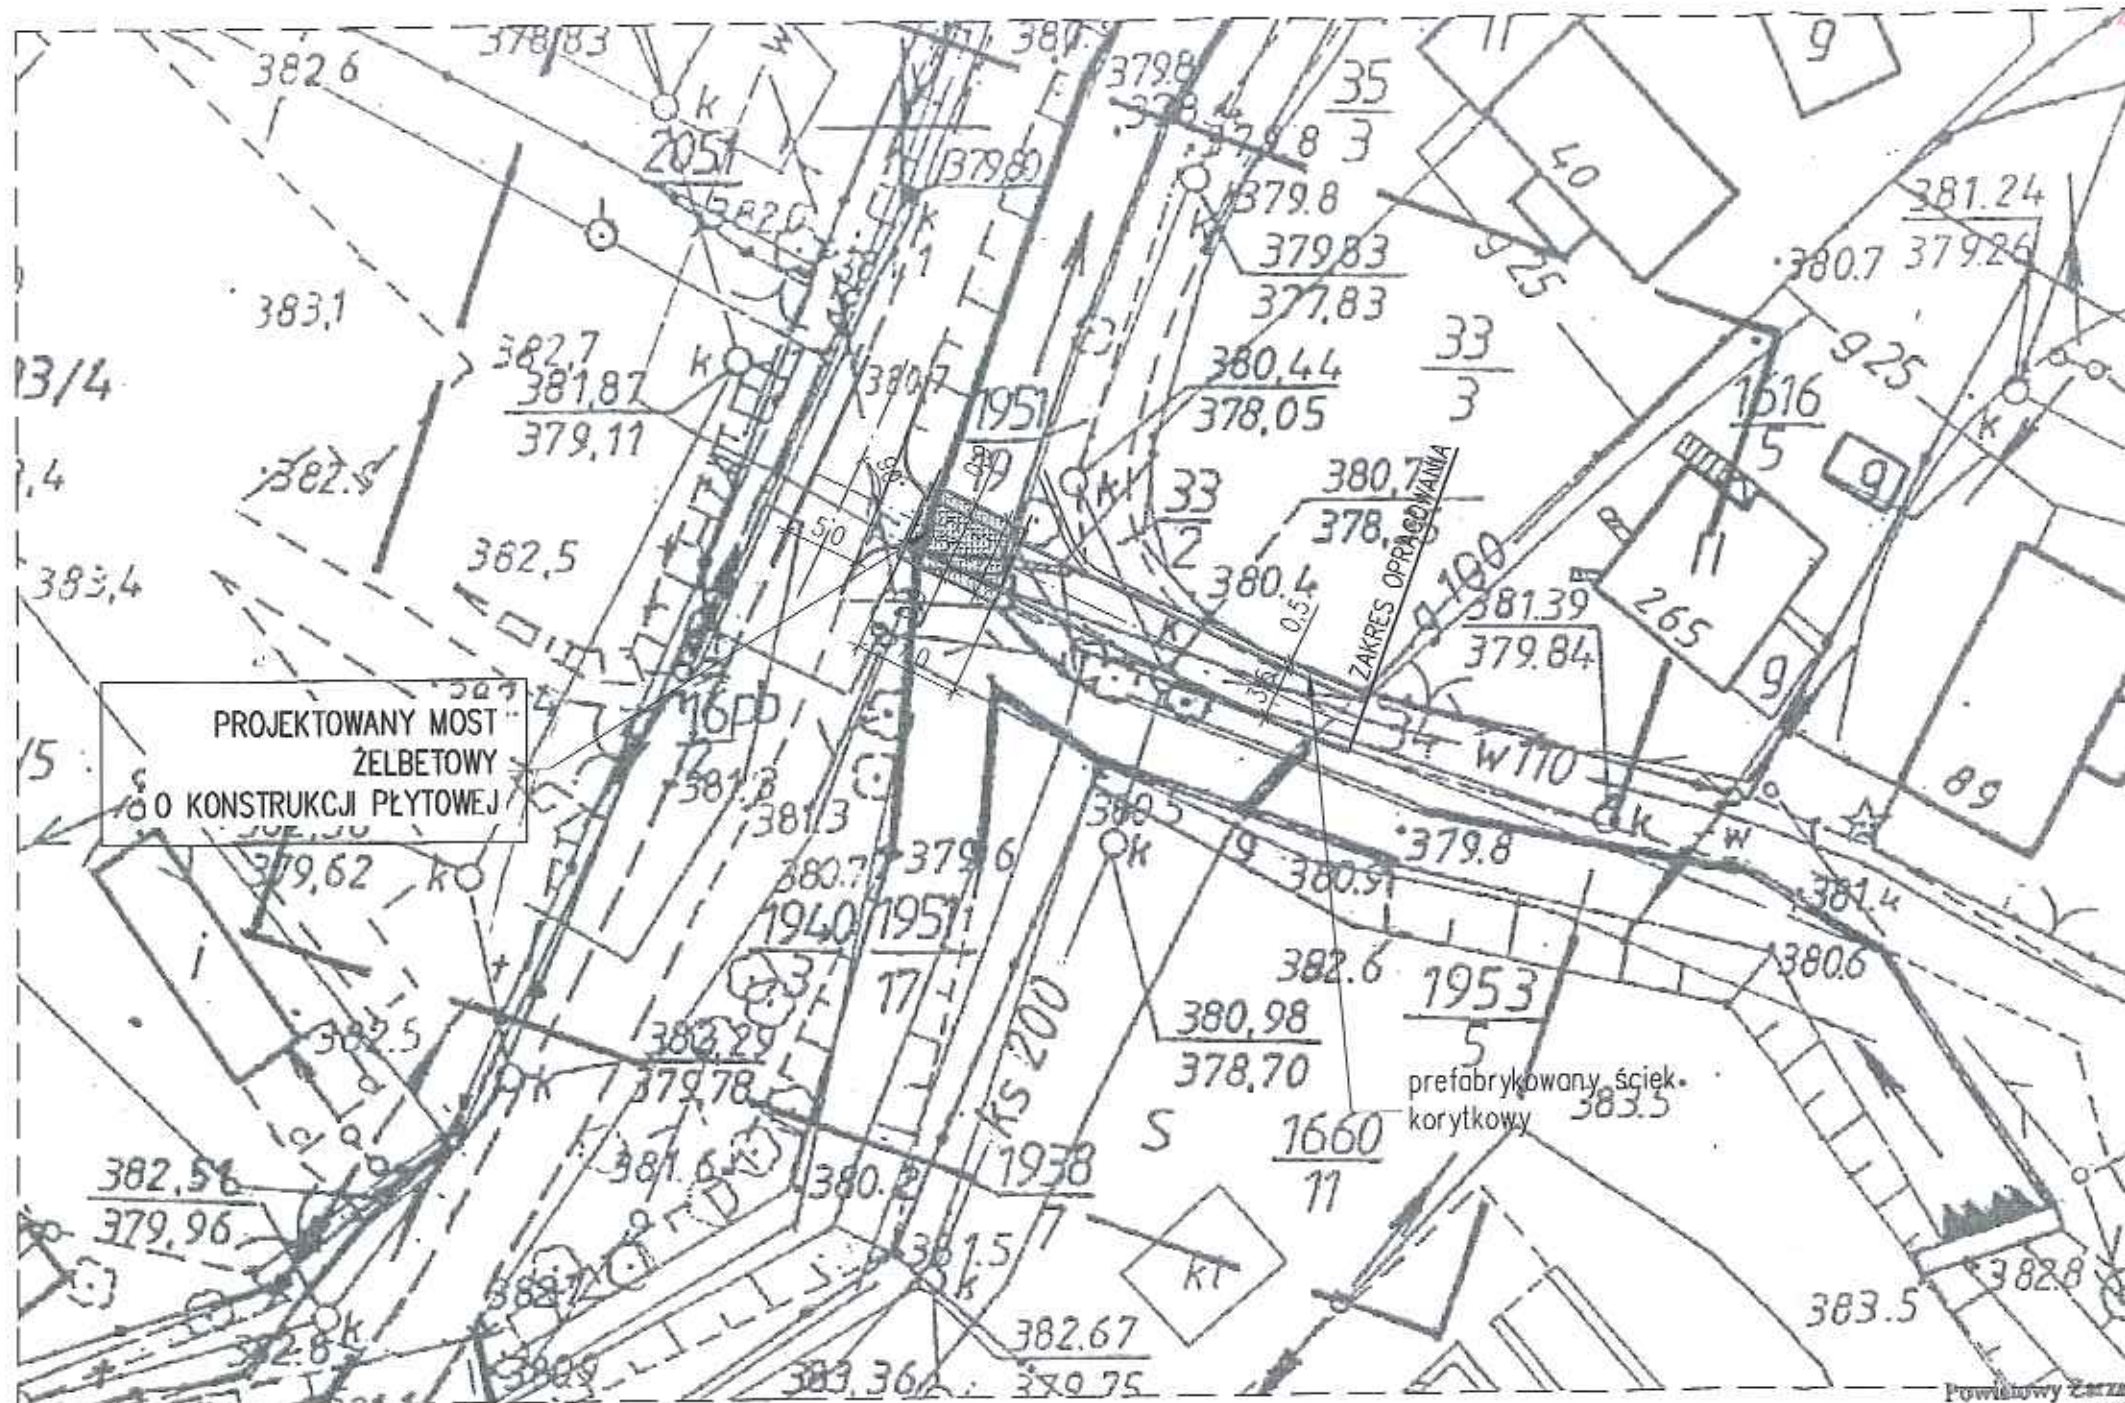

Pobrano z zgodnością
mgr inż. Antoni Dyrda
Up. bud. WZDP-20-212/302986

Powiatowy Zarząd Dróg Publicznych
w Cieszynie


uzgodniono z zastrzeżeniami/
bez zastrzeżeń
zgodnie z pismem Nr 720P/332/164/1816/2011
z dnia 26.07.2011 podpis

"DYRDA SC" Antoni & Szymon Dyrda		43-450 Ustron ul. Daszyńskiego 19	tel./fax. 033/854 2575
INWESTOR:		GMINA GOLESZÓW 43-440 Goleszów, ul. 1-go Maja 5	
ZADANIE:		BUDOWA MOSTU NA POTOKU RADOŃ W M. CISOWNICA GMINA GOLESZÓW	
TEMAT RYS:		PROJEKT ZAGOSPODAROWANIA TERENU	
PROJEKTOWAŁ:		OPRACOWAŁ:	FAZA OPRACOWANIA:
Mgr Inż. Antoni DYRDA upr.bud. WZDP-20-212/302986		mgr inż. Renata TOMASZKO R.Tomaszko	PROJEKT BUDOWLANY UZGODNIENIA

PRZEKRÓJ PODŁUŻNY

skala 1:50

STAROSTWO POWIATOWE
w GIESZYNIE
ul. Bobrecka 29
43-400 CIESZYN

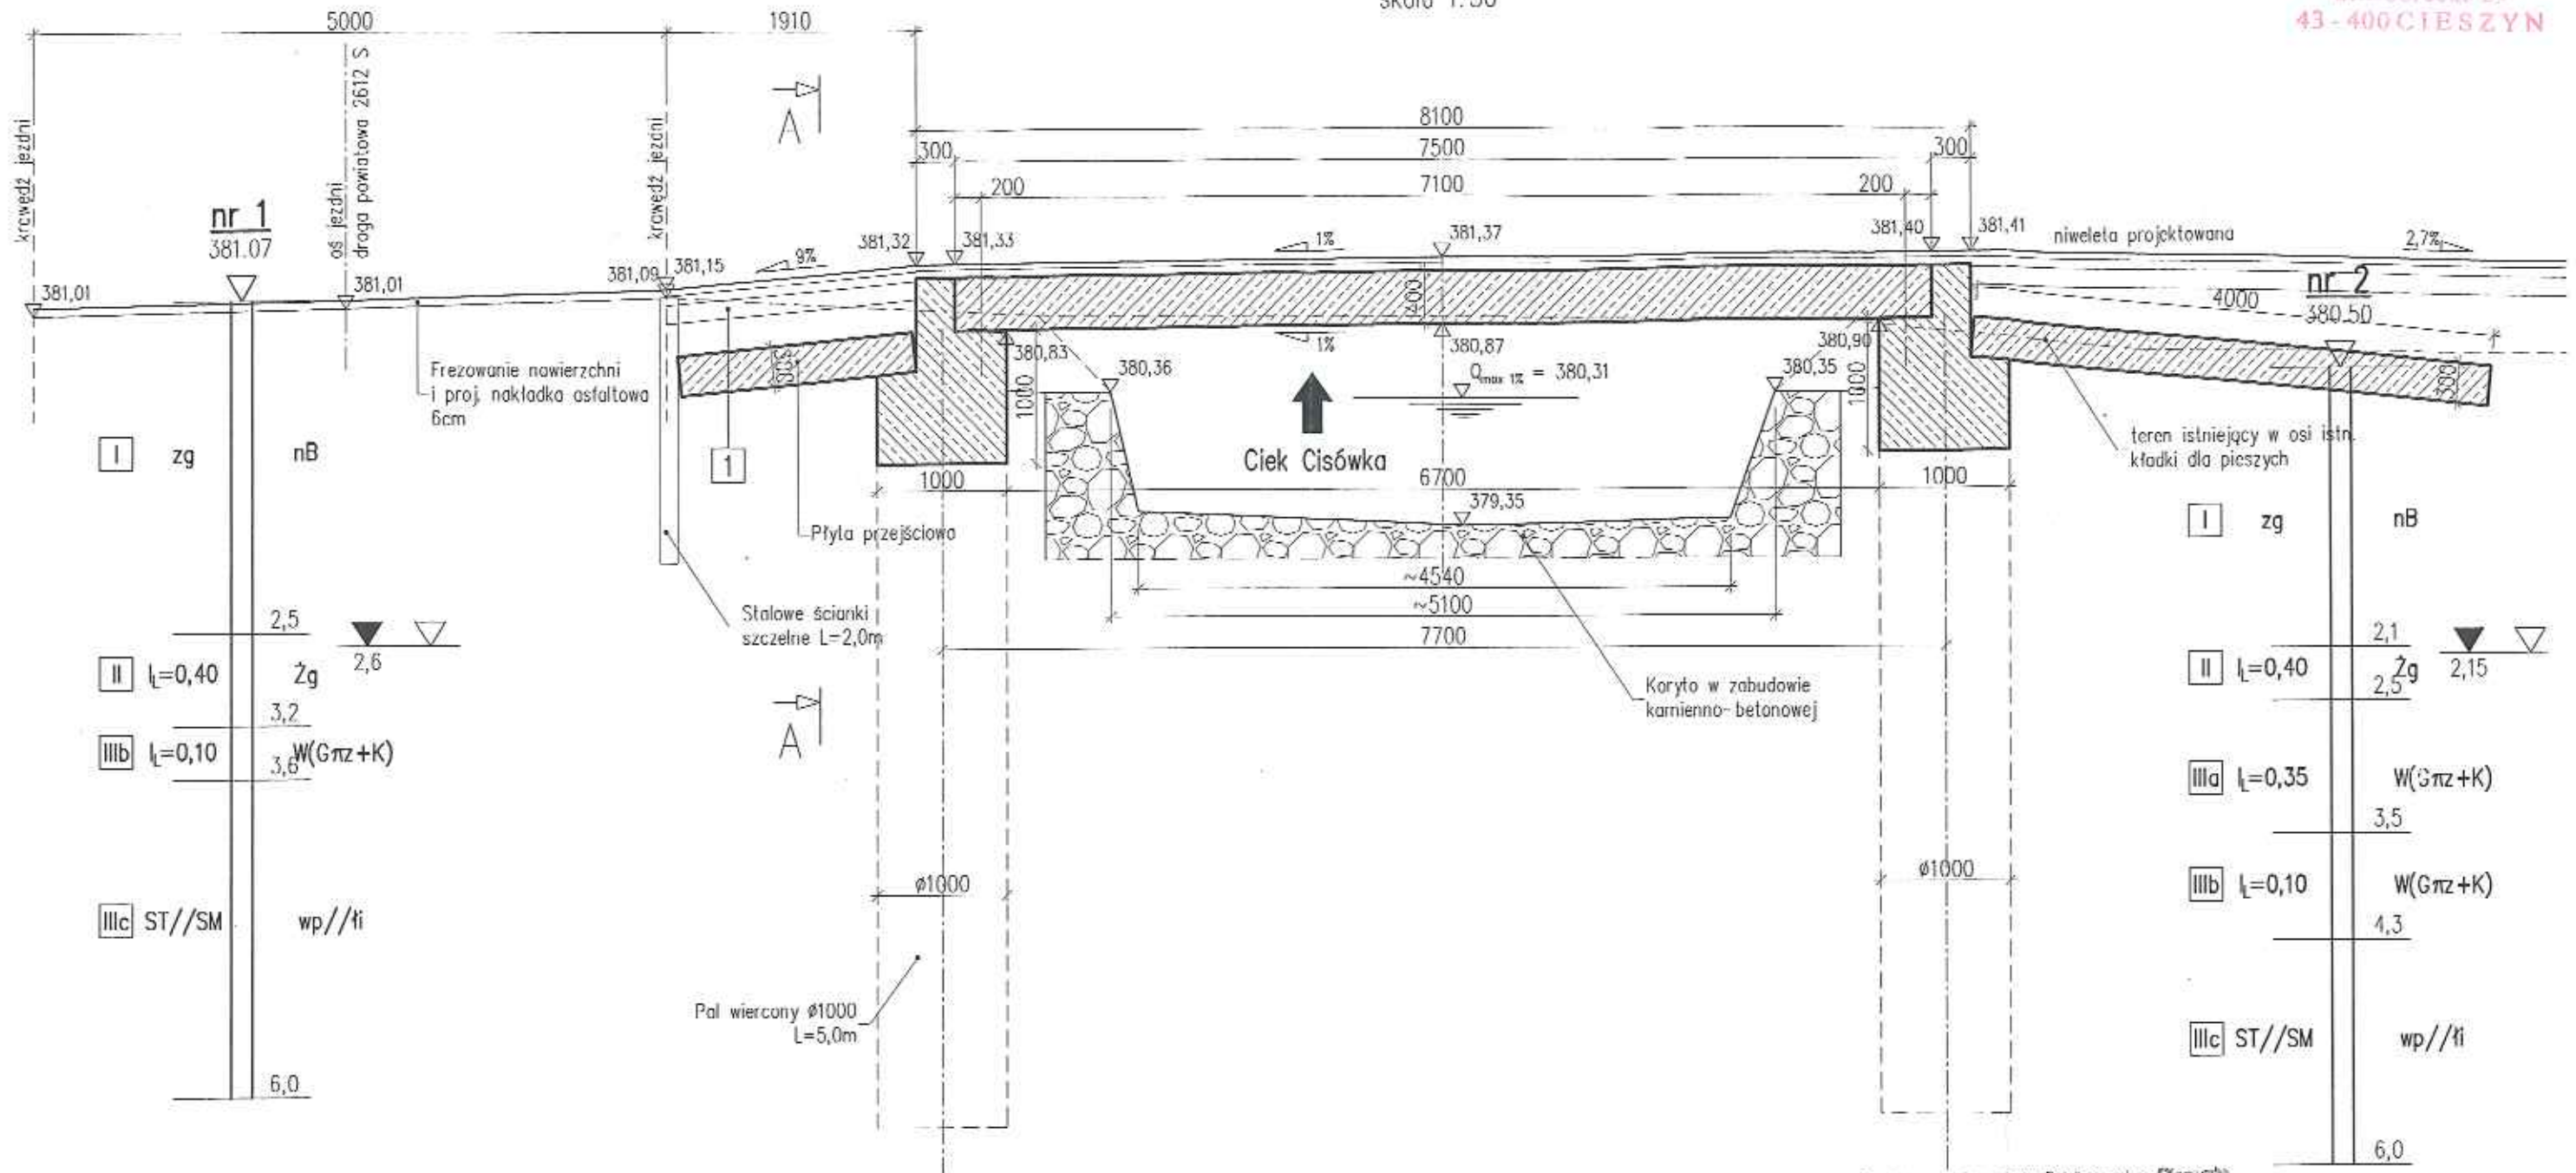


Powiatowy Zarząd Dróg Publicznych w Cieszyńsku
potwierdza zgodność projektu budowlanego
z dróg powiatowej nr 26125
na podstawie 1551/13, 3312
z załącznikami wydany
w decyzji nr 722P/7332/166/1816/41
Cieszyń, dnia 22.11.2011
mgr inż. Antoni Dyrda
prace

Potwierdzam zgodność
z oryginałem
mgr inż. Antoni Dyrda
upr. bud. WZDP-20-212/3329/66

"DYRDA SC" Antoni & Szymon Dyrda		43-450 Ustron ul. Daszyńskiego 19		tel./fax. 033/854 2575
INWESTOR: GMINA GOLESZÓW 43-440 Goleiszów, ul. 1-go Maja 5				
ZADANIE: BUDOWA MOSTU NA CIEKU CISÓWKA W KM 0+520 W M. CISÓWNICA GMINA GOLESZÓW				SKALA: 1:50 DATA: wrzesień 2011
TEMAT RYS.: MOST NA CIEKU CISÓWKA W KM 0+520 - PRZEKRÓJ PODŁUŻNY				NR RYS.: 5
PROJEKTOWAŁ: Mgr inż. Antoni DYRDA upr.bud. WZDP-20-212/3329/66		OPRACOWAŁ: mgr inż. Renata TOMASZKO		FAZA OPRACOWANIA: PROJEKT BUDOWLANY

PRZEKRÓJ POPRZECZNY A-A KONSTRUKCJA NAWIERZCHNI NA DOJAZDACH

skala 1:50

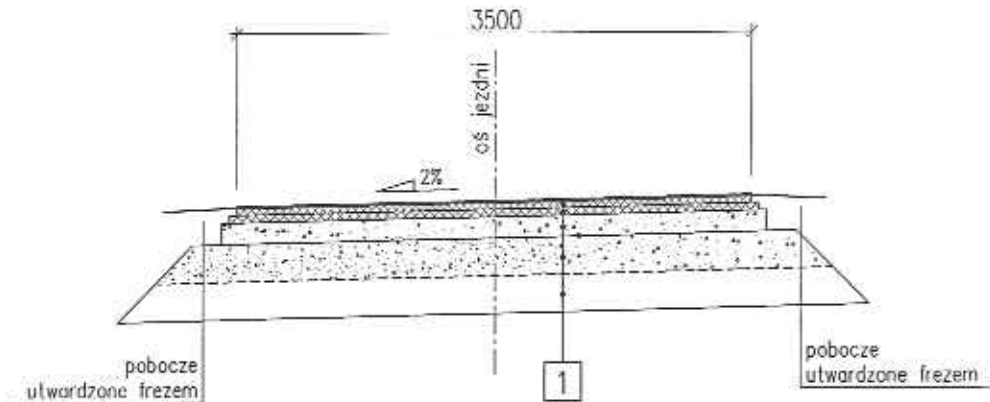

1

5 cm w-wa ścierna BA 0/16
7 cm w-wa wiążąca BA 0/25
14 cm w-wa podbudowy z mieszanki min.-bit.
0-45 cm podbudowa z kruszywa łamanego
stabilizowanego mechanicznie
istn. konstrukcja nawierzchni

UWAGA: na włączeniu drogi gminnej do drogi powiatowej
zastosować geosiatkę pod warstwą ścierną.

Potwierdzam zgodność
z oryginałem

mgr inż. Antoni Dyrda
upr. bud. WZDP-20-212/3/329/66

Powiatowy Zarząd Dróg Publicznych w Cieszynie
potwierdza zgodność z projektem budowy zjazdu
z drogi powiatowej nr 1351/13-52/2
na pobocze - L-1351/13-52/2
w decyzji nr 2612/23-52/164/18/1/11
Cieszyn, dnia 02.11.2011
mgr inż. Tomaszko
podpis

"DYRDA SC" Antoni & Szymon Dyrda		43-450 Ustron ul. Daszyńskiego 19	tel./fax. 033/854 2575
INWESTOR: GMINA GOLESZÓW 43-440 Goleiszów, ul. 1-go Maja 5			
ZADANIE: BUDOWA MOSTU NA CIEKU CISÓWKA W KM 0+520 W M. CISOWNICA GMINA GOLESZÓW			SKALA: 1:50 DATA: wrzesień 2011
TEMAT RYS.: KONSTRUKCJA NAWIERZCHNI NA DOJAZDACH			NR RYS.: 7
PROJEKTOWAŁ: Mgr inż. Antoni DYRDA upr. bud. WZDP-20-212/3/329/66	OPRACOWAŁA: mgr inż. Renata TOMASZKO	FAZA OPRACOWANIA: PROJEKT BUDOWLANY	

Cieszyn, 2011-07-21

ŚZMIUW/BB/C/486/2011

DYRDA s.c.
Antoni i Szymon Dyrda
ul. Daszyńskiego 19
43-450 Ustroń
NIP: 548-15-91-772

Śląski Zarząd Melioracji i Urządzeń Wodnych w Katowicach Oddział Bielsko-Biała Biuro Terenowe w Cieszynie uzgadnia projektowaną budowę mostu na cieku Císówka (mylnie nazwanego Radoń) w km 0+520 pod następującymi warunkami :

1. projektowany most wykonać zgodnie z projektem konstrukcji – rys. nr 1 i 2 nie zawężając przekroju poprzecznego koryta cieku, pale żelbetowe odsunąć maksymalnie od zewnętrznej strony złożu kamiennie-betonowego,
2. prace związane z budową mostu prowadzić bez naruszania istniejącego złożu w korycie Císówki, w przypadku ewentualnego uszkodzenia umocnienia koryta inwestor dokona naprawy na własny koszt,
3. ze względu na górski charakter cieku światło mostu należy zwiększyć o 15% wartości określonej w obliczeniach – zgodnie z § 23 ust. 2 pkt 1 Rozporządzenia Ministra Transportu i Gospodarki Morskiej z 30 maja 2000r. w sprawie warunków technicznych, jakim powinny odpowiadać drogowe obiekty inżynierskie i ich usytuowanie (Dz. U. Nr 63, poz. 735 z późn. zm.),
4. właściciel mostu winien utrzymywać umocnienie koryta w dobrym stanie technicznym, a koryto - w pełnej drożności na odcinku w obrębie projektowanego mostu,
5. na przedmiotową budowę należy uzyskać pozwolenie wodnoprawne, operat wodnoprawny przedłożyć do ponownego uzgodnienia tut. jednostce,
6. w trakcie wykonywania robót zapewnić swobodny przepływ wody w korycie cieku,
7. rozpoczęcie w/w prac należy zgłosić tut. Jednostce, prace wykonywać pod nadzorem naszego inspektora, odpłatność za nadzór ustalić przed przystąpieniem do robót,
8. po zakończeniu robót teren przyległy przywrócić do stanu pierwotnego.

Niniejsze uzgodnienie ważne jest na okres 2 lat i nie narusza praw osób trzecich.
Koszt uzgodnienia 67,00 zł, klasyfikacja księgowa 84.11.11.0.

KIEROWNIK
Biura Terenowego
mgr inż. Tatiana Patyk

Potwierdzam zgodność
z oryginałem
mgr inż. Antoni Dyrda
upr. bud. WZDP-20-212/3329/05

POZWOLENIE WODNOPRAWNE

Na podstawie art. 140 ust. 1 w związku z art. 122 ust. 3 oraz art. 9 ust. 2 pkt 1 lit. b ustawy z dnia 18 lipca 2001r. Prawo wodne (tekst jednolity z 2005r., Dz. U. Nr 239, poz. 2019 ze zm.), oraz art. 104 K.p.a., na wniosek pełnomocnika inwestora

Starosta Cieszyński
udziela pozwolenia wodnoprawnego
dla
Gminy Goleszów
ul. 1-go Maja 5, 43-440 Goleszów

- na rozbiórkę istniejącej kładki dla pieszych w km 0+520 cieku Cisówka w Cisownicy,
- na przekroczenie mostem żelbetowym w km 0+520 cieku Cisówka w Cisownicy (współrzędne geograficzne mostu - N: 49°43'5,64"; E: 18°45'45,01").

Pozwolenia wodnoprawnego udziela się pod następującymi warunkami:

1. Wykonać most żelbetowy w km 0+520 cieku Cisówka o parametrach:
 - długość całkowita: 7,70m
 - szerokość całkowita: 5,3m
 - rzędna spodu konstrukcji w osi mostu – 380,87m n.p.m.
 - światło poziome – 6,7m
 - światło pionowe – 1,52m
2. Do inwestora należy utrzymywanie w należyтым stanie technicznym urządzenia wodnego tj. mostu na cieku Cisówka w km 0+520 w Cisownicy.
3. Niniejsze pozwolenie wodnoprawne wydano w oparciu o przedłożony „Operat wodnoprawny na budowę mostu na potoku Cisówka w km 0+520”, sporządzony w sierpniu 2011r.

Pozwolenie wodnoprawne nie rodzi praw do nieruchomości i urządzeń wodnych koniecznych do jego realizacji oraz nie narusza prawa własności i uprawnień osób trzecich przysługujących wobec tych nieruchomości i urządzeń.

Niniejsze pozwolenie wodnoprawne nie zastępuje pozwolenia budowlanego.

UZASADNIENIE

Wydział Środowiska, Rolnictwa i Leśnictwa Starostwa Powiatowego w Cieszynie wydał niniejsze pozwolenie wodnoprawne na wniosek pełnomocnika inwestora z dnia 22.08.2011r.(uzupełniony w dniu 29.09.2011r.), w oparciu o przedłożoną dokumentację spełniającą wymogi ustawy Prawo wodne.

Do wniosku dołączono uzgodnienie z zarządcą cieku tj. Śląskim Zarządem Melioracji i Urządzeń Wodnych w Katowicach Oddział Bielsko-Biała Biuro Terenowe w Cieszynie warunków wykonania przedmiotowej inwestycji na cieku Cisówka – pismo z dnia

Potwierdzam zgodność
z oryginałem

mgr inż. Antoni Dyrda
bud. WZDP-20.212/3/329/168

21.07.2011r. znak ŚZMiUW/BB/C/486/2011 oraz z dnia 22.08.2011 znak ŚZMiUW/BB/C/486a/2011.

Zgodnie z art. 127 ust. 6 ustawy Prawo wodne informację, o wszczęciu postępowania wodnoprawnego podano do publicznej wiadomości. Wobec nie zgłoszenia żadnych uwag, bądź zastrzeżeń orzeczono jak w sentencji.

Od niniejszej decyzji służy stronom prawo wniesienia odwołania do Dyrektora Regionalnego Zarządu Gospodarki Wodnej w Gliwicach za pośrednictwem Starosty Cieszyńskiego w terminie 14 dni od daty otrzymania.

W myśl art. 7 pkt 2 ustawy z dnia 16.11.2006r. o opłacie skarbowej (Dz. U. Nr 225, poz. 1635 ze zm.) odstąpiono od pobrania opłaty skarbowej.



z up. STAROSTY

[Signature]

Otrzymują:

- ① Gmina Golezów – poprzez pełnomocnika Pana Antoniego Dyrda
ul. Daszyńskiego 19, 43-450 Ustroń
2. Śląski Zarząd Melioracji i Urządzeń Wodnych w Katowicach Oddział Bielsko-Biała
Biuro Terenowe w Cieszynie, ul. Korfantego 32, 43-400 Cieszyn
3. PHP AP Maciej Wilk, ul. Metalowa 3, 43-100 Tychy
4. WS-a/a

DYRDA S.C.
Antoni & Szymon Dyda
43-450 ULTRON, Dąbrowickiego 13
tel. (033) 341 075
NIP 543-13-51-223

STAROSTWO POWIATOWE
w CIESZYNIE
ul. Bobrenka 29
Lustron 05.02.2013
43-400 CIESZYN

wg. rozdzielnika

Dotyczy: wznowienia uzgodnień wydanych dla budowy mostu na potoku Radoń w Cisownicy – Gmina Goleszów.

Jako projektant zwracam się z prośbą o przedłużenie ważności uzyskanych uzgodnień dla projektu budowy mostu w Cisownicy, Gmina Goleszów, na potoku Radoń w km 0+520.

Projekt nie został złożony przez inwestora do zatwierdzenia w Wydz. Arch. w Cieszynie w wymaganym terminie stąd wystąpiła utrata ważności uzyskanych uzgodnień branżowych.

Gmina Goleszów zamierza w roku bieżącym zrealizować przedmiotową inwestycję po uzyskaniu decyzji zatwierdzającej.


W załączeniu: kserokopie rysunków z naniesionymi uzgodnieniami branżowymi


mgr inż. Antoni Dyda
upr. bud. WZDP-20-212/32068

Otrzymują:

1. Górnośląska Spółka Gazownictwa Sp. z o.o. Rozdzielnia Gazu w Skoczowie, ul. Górny Bór 27, 43-430 Skoczów
2. Wodociągi Ziemi Cieszyńskiej Sp. z o.o. ul. Myśliwska 10, 43-450 Ustroń
3. TAURON S.A. Rejon Dystrybucji Cieszyn, ul. Frysztacka 50, 43-400 Cieszyn
4. Telekomunikacja Polska, Pion Technicznej Obsługi Klienta, ul. Ordona 13, 40-162 Katowice
5. a/a

zotwierdzam zgodność
z oryginałem
mgr inż. Antoni Dyda
upr. bud. WZDP-20-212/32068
13.03.2013

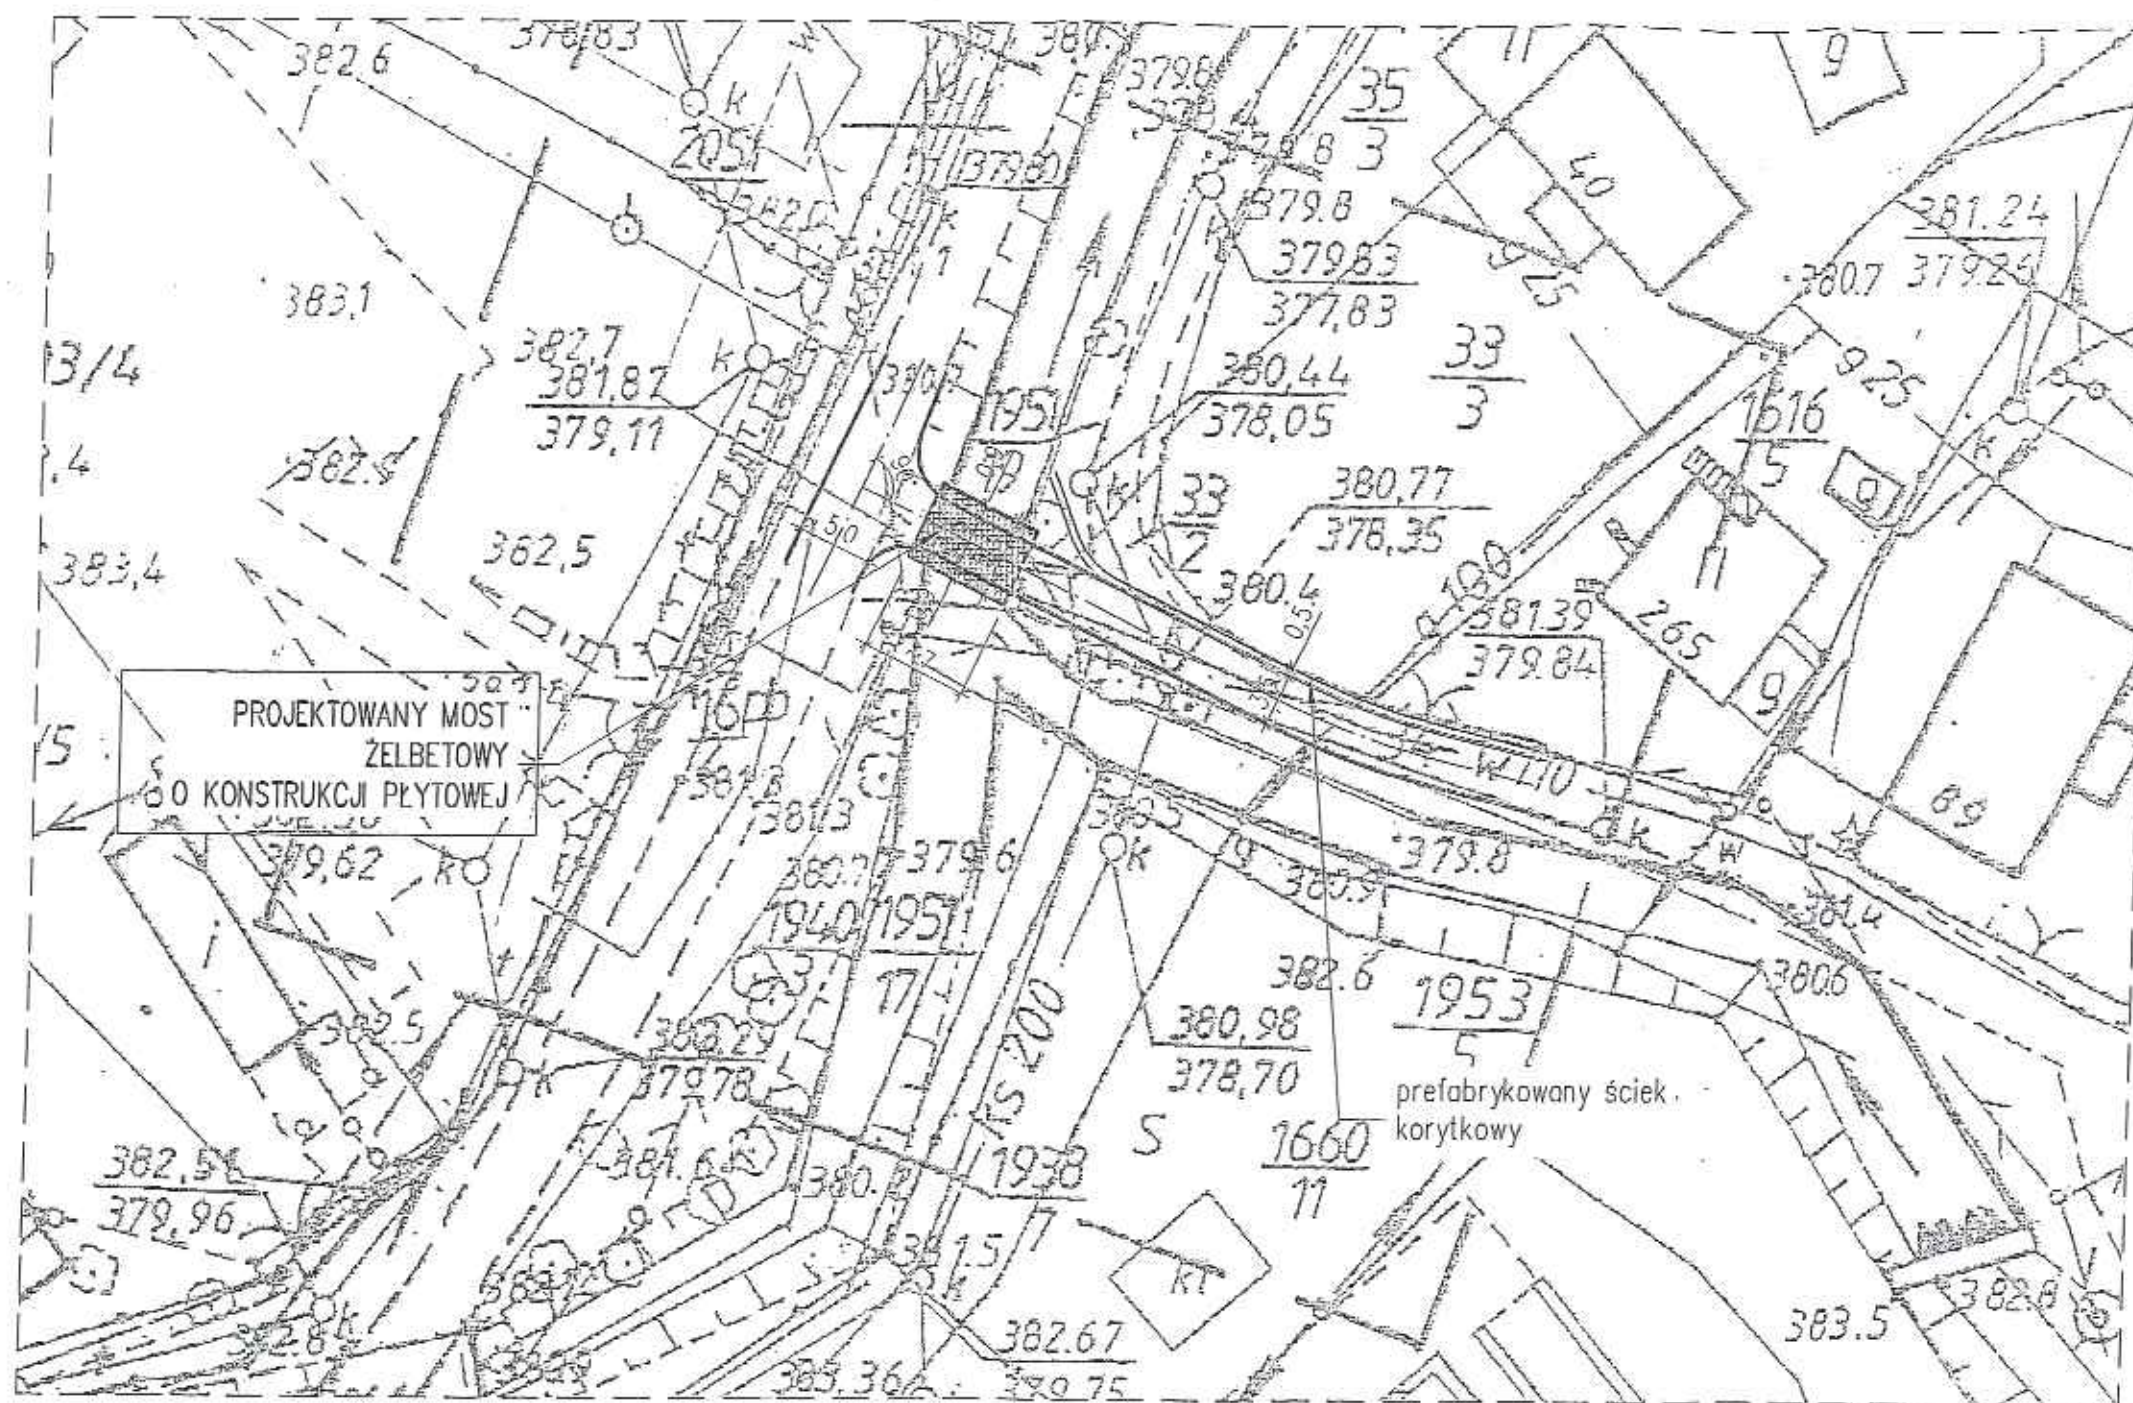

Górnolaska Spółka Gazownictwa sp. z o.o.
Oddział Zakład Gazowniczy w Zabrze
Rozdzielnia Gazu w Skoczowie
ul. Górny Bór 27, 43-430 Skoczów
Projekt...
Uzgodniono, bez zastrzeżeń.
Skoczów, dnia 18.07.2011


Rozdzielnia Gazu w Skoczowie
Pracownia Projektowa
Roman Kuleta

Górnolaska Spółka Gazownictwa sp. z o.o.
Oddział Zakład Gazowniczy w Zabrze
Rozdzielnia Gazu w Skoczowie
ul. Górny Bór 27, 43-430 Skoczów
Projekt...
Uzgodniono, bez zastrzeżeń.
Skoczów, dnia 08.02.2013

"DYRDA 8C" Antoni & Szymon Dynda		43-450 Ustron ul. Deszyńskiego 19	tel./fax. 033/854 2575
INWESTOR:			
GMINA GOLESZÓW			
43-440 Goleiszów, ul. 1-go Maja 5			
ZADANIE:			SKALA: 1:500
BUDOWA MOSTU NA POTOKU RADOŃ			DATA: czerwiec 2011
W M. CISOWNICA GMINA GOLESZÓW			NR RYS: 0
TEMAT RYS: PROJEKT ZAGOSPODAROWANIA TERENU			
PROJEKTOWAŁ:		OPRACOWAŁ:	
Mgr Inż. Antoni DYRDA		mgr inż. Renata TOMASZKO	
upr. bud. WZOP 20/212/3329/68		FAZA OPRACOWANIA:	
upr. bud. WZOP 20/212/3329/68		PROJEKT BUDOWLANY	
		UZGODNIENIA	

Polwani...
mgr inż. Antoni Dynda
upr. bud. WZOP 20/212/3329/68

13.10.2013

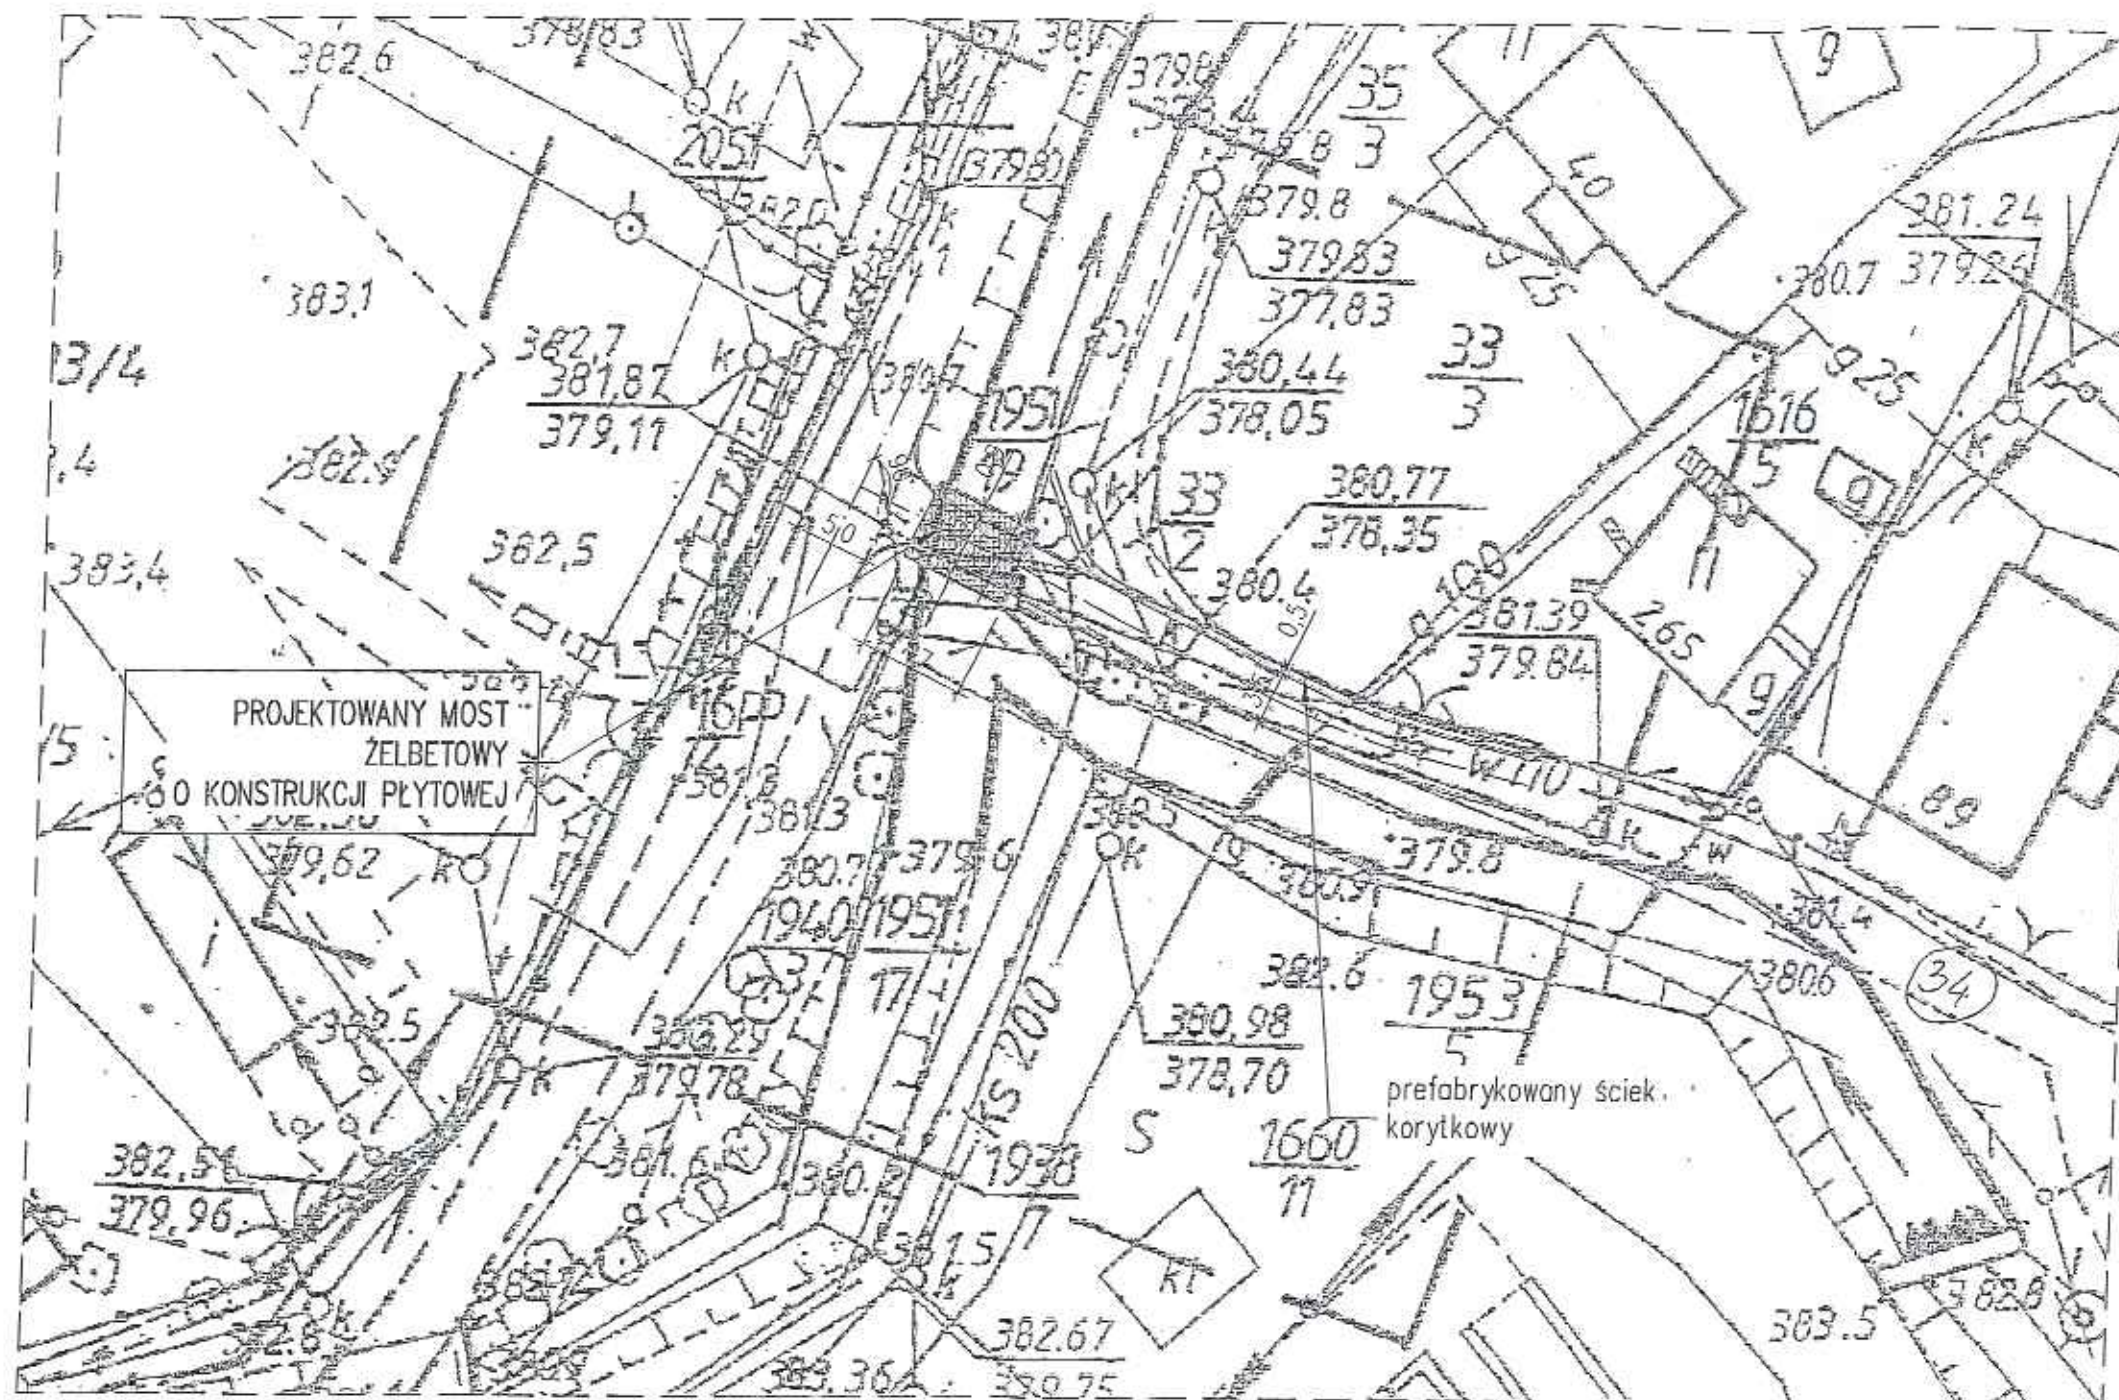

Potwierdzenie
z dnia 20.04.2013
[Signature]

Telekomunikacja Polska SA
Region Operacyjnego Utrzymania
Sieci i Usług w Katowicach
Nie posiada urządzeń teletechnicznych
na terenie (trasie) projektowanej budowy.
Uzgodnienie ważne 12 miesięcy

Telekomunikacja Polska SA
Region Operacyjnego Utrzymania
Sieci i Usług w Katowicach
Nie posiada urządzeń teletechnicznych
na terenie (trasie) projektowanej budowy.
Uzgodnienie ważne 12 miesięcy

W razie kolizji z linią słupową
naspawiczną należy w/w linię
przebudować
kosztami i staraniem Inwestora

Katowice dn. 20.04.2013
Podpis *[Signature]*

INWESTOR:		GMINA GOLESZÓW 43-440 Goleszów, ul. 1-go Maja 5	
ZADANIE:		BUDOWA MOSTU NA POTOKU RADOŃ W M. CISOWNICA GMINA GOLESZÓW	
TEMAT RYS:		1. PROJEKT ZAGOSPODAROWANIA TERENU	
PROJEKTOWAŁ:		OPRACOWAŁ:	
mgr inż. Antoni DYRDA upr. bud. WZDP-20-212/3329/05		mgr inż. Renata TOMASZKO	
FAZA OPRACOWANIA:		PROJEKT BUDOWLANY UZGODNIENIA	
SKALA: 1:500		DATA: czerwiec 2011	
NR RYS: 0			

mgr inż. Antoni Dyrda
upr. bud. WZDP-20-212/3329/05

12.03.2013

PRZEKRÓJ POPRZECZNY A-A

[illegible]

Ustnovi 24. 02. 2013

1

Włodzisław Ziemi Gierzyńskiej
Spółka z o.o.
ul. Mysłowska 10
43-450 LUTRON
dział TECHNICZNY
Zatwierdzenie
z dnia 15.09.2011
KIEROWNIK
DZIAŁU TECHNICZNEGO
mgr inż. Grzegorz Kłakma

Protokół z dnia 20.12.2012 r.
Z o.p.
mgr inż. Antoni Dyda
ucp. bud. 14229-20.12.2012/3329/66

13.03.2013


"DYRDA SC" Antoni & Szymon Dynda		43-450 Ustron ul. Daszyńskiego 19	tel/fax. 033/854 25
INWESTOR:		GMINA GOLESZÓW 43-440 Golezów, ul. 1-go Maja 5	
ZADANIE:		BUDOWA MOSTU NA POTOKU RADOŃ W M. CISOWNICA GMINA GOLESZÓW	SKALA: 1:50 DATA: sierpień 2011
TEMAT RYS.:		PRZEKRÓJ POPRZECZNY PROJEKTOWANEGO MOSTU	NR RYS.: 5
PROJEKTOWAŁ:	OPRACOWAŁ:	FAZA OPRACOWANIA:	
Mgr inż. Antoni DYRDA upr.bud. WZDP-20-212/3/29/66	mgr inż. Renata TOMASZKO	PROJEKT BUDOWLANY	

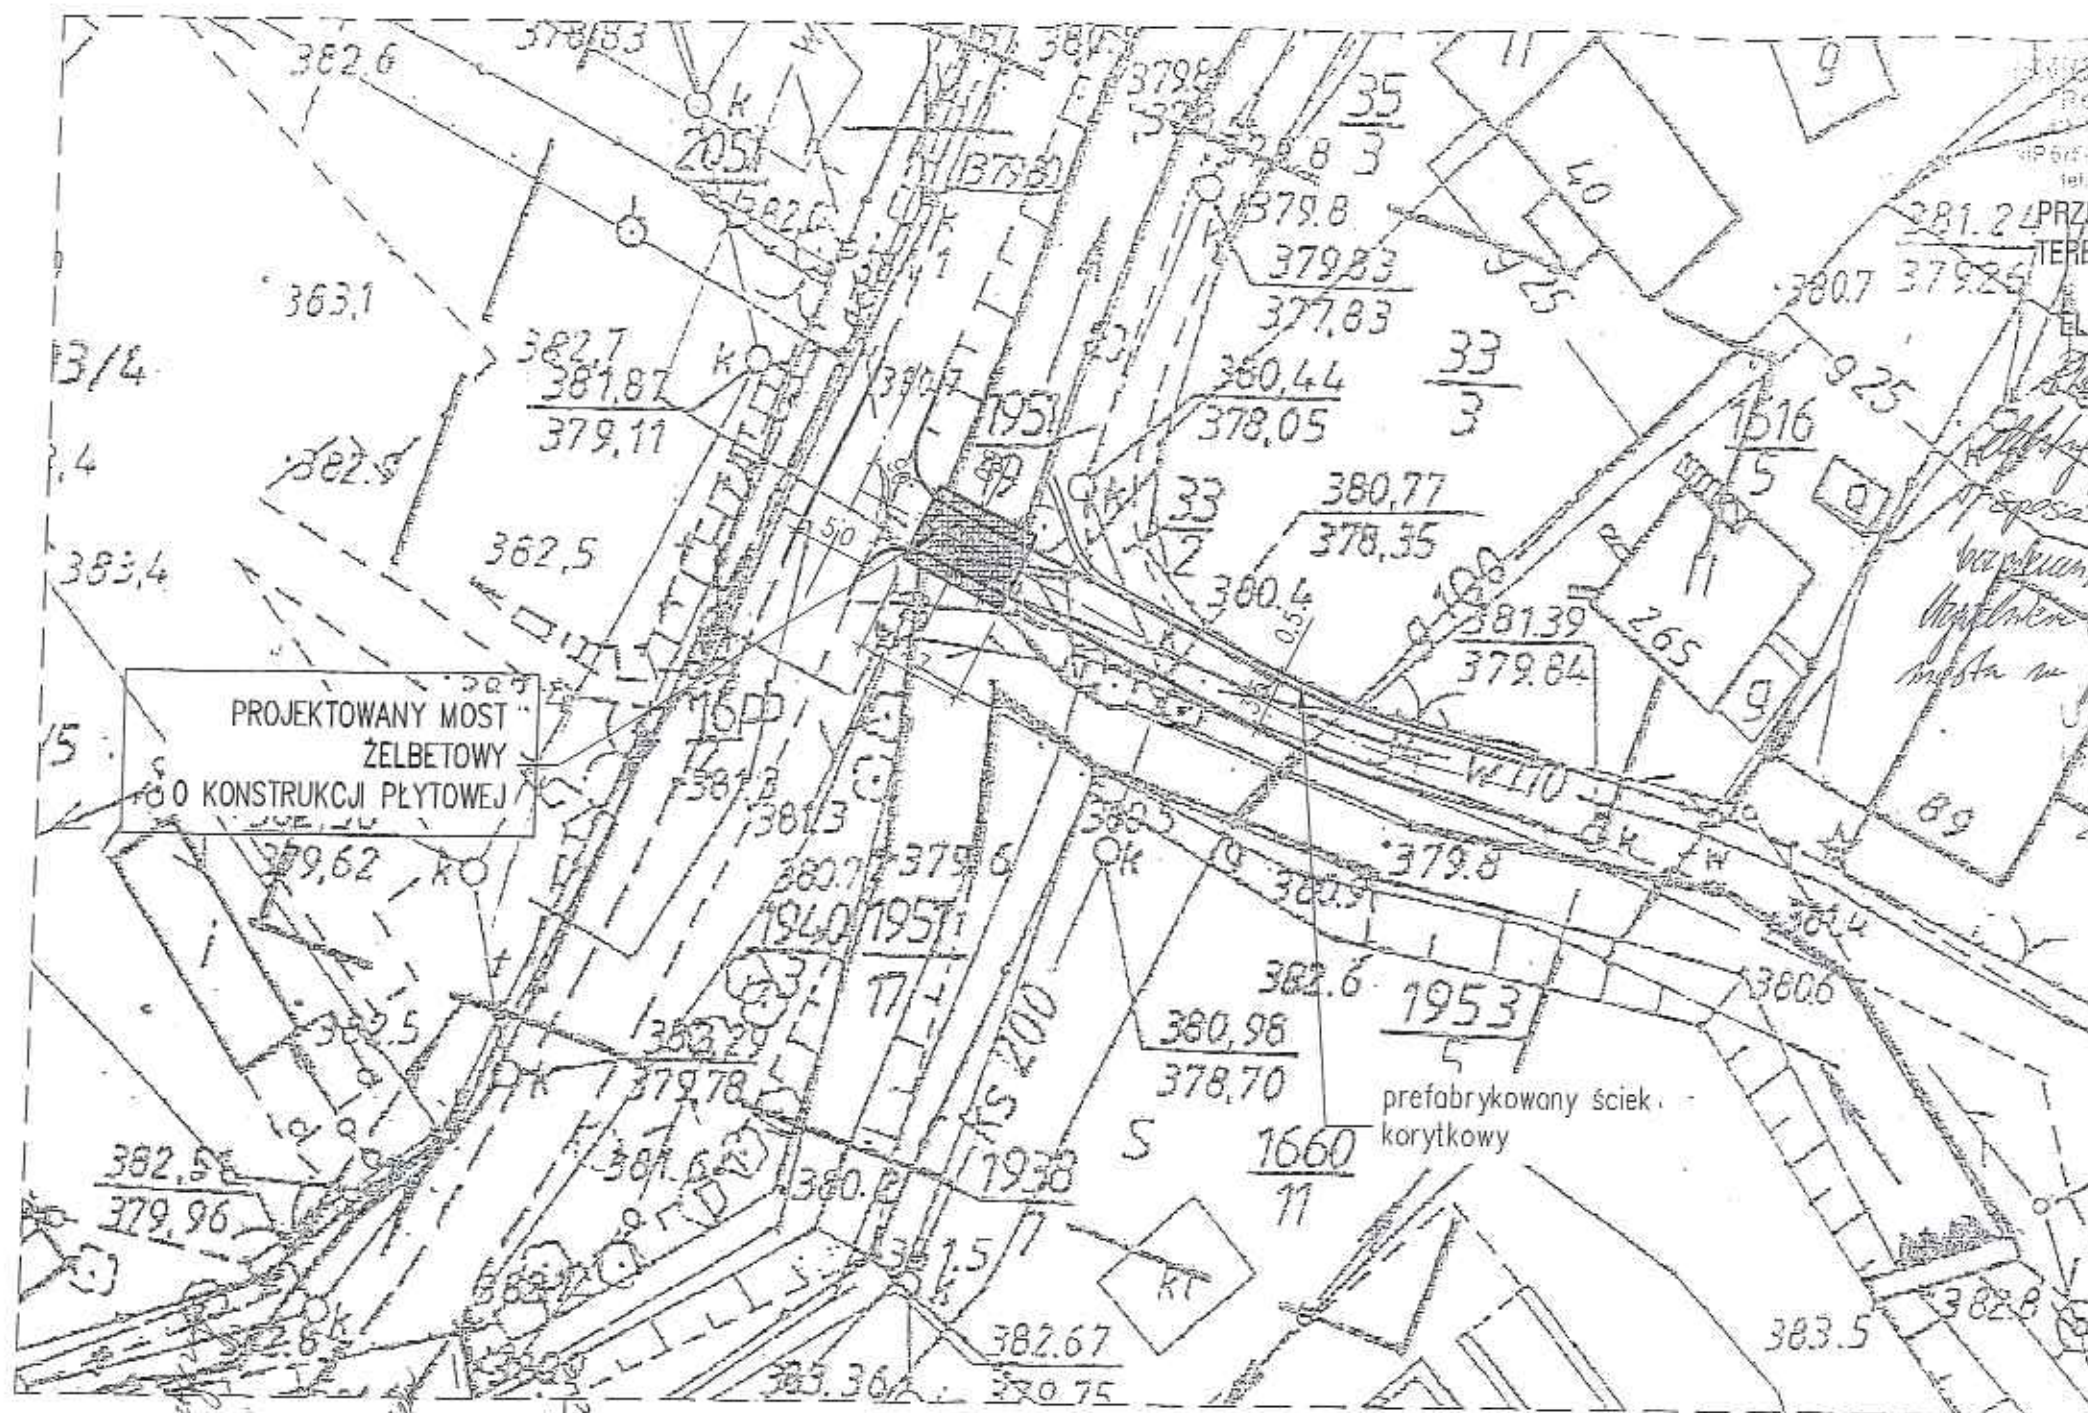
PRZYZOKREŚLONY NA PLANIE
TEREN NIE PRZEBIEGAJĄ ŻADNE

PODZIEMNE LINIE
ELEKTROENERGETYCZNE


12/4/13

11/24/13

[Handwritten signature]


mgr inż. Antoni Dynda
ul. bud. wzmac. 26-212/13-19/66

13.03.2013

"DYRDA SC" Antoni & Szymon Dynda		43-450 Ustroń ul. Daszyńskiego 19	tel./fax. 033/854 25/5
INWESTOR:			
GMINA GOLESZÓW 43-440 Goleiszów, ul. 1-go Maja 5			
ZADANIE:			SKALA: 1:500
BUDOWA MOSTU NA POTOKU RADON W M. CISOWNICA GMINA GOLESZÓW			DATA: czerwiec 2011
TEMAT RYS:			NR RYS: 0
PROJEKT ZAGOSPODAROWANIA TERENU			
PROJEKTOWAŁ:	OPRACOWAŁA:	FAZA OPRACOWANIA:	
mgr inż. Antoni DYRDA upr. bud. WZDP-20-212/3/2006	mgr inż. Renata TOMASZKO	PROJEKT BUDOWLANY UZGODNIENIA	

PRZECIĄGNIĘCIE PRZEZ OKREŚLONY TEREN
TEREN NIE PRZEBIEGAJĄ ŻADNE
PODZIEMNE LINIE
ELEKTROENERGETYCZNE



ODNIENIE
28 LIP, 2011

technik

in Tomeck


Potwierdzam zgodność
 z oryginałem

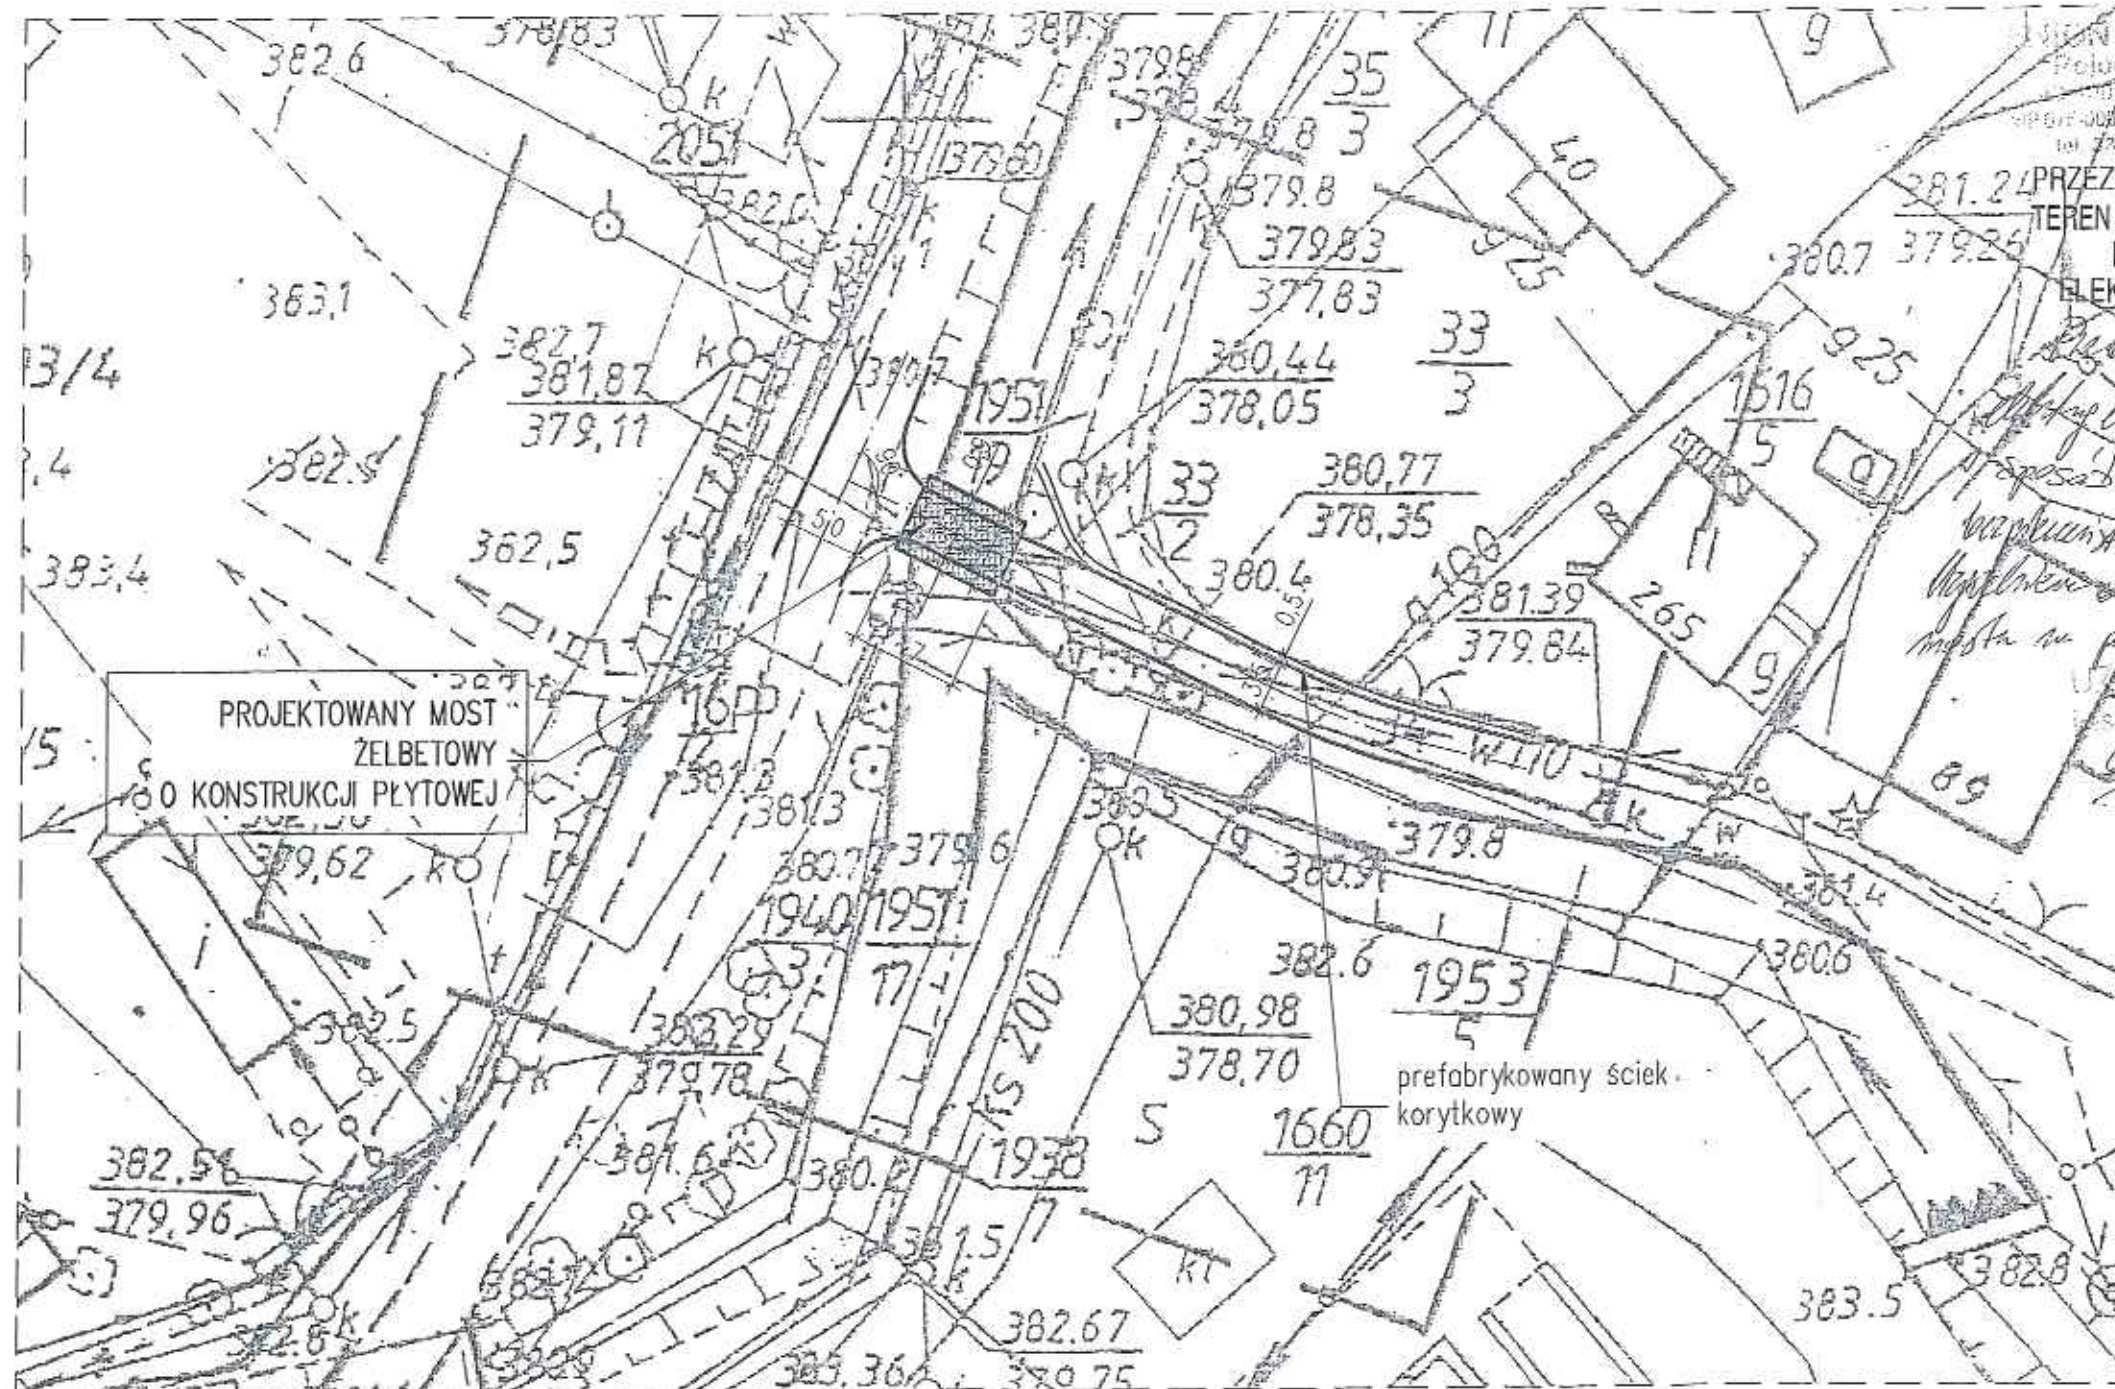mgr. inż. Antoni Dyrda
upr. bud. WZOP-20-212/S/32/W66

"DYRDA SC" Antoni & Szymon Dynda		43-450 Ustroń ul. Daszyńskiego 19		tel.fax: 033/854 2575	
INWESTOR:		GMINA GOLESZÓW 43-440 Goleiszów, ul. 1-go Maja 5			
ZADANIE:		BUDOWA MOSTU NA POTOKU RADON W M. CISOWNICA GMINA GOLESZÓW		SKALA: 1:500 DATA: czerwiec 2011	
TEMAT RYS.:		PROJEKT ZAGOSPODAROWANIA TERENU		NR RYS.: 0	
PROJEKTOWAŁ: Mgr inż. Antoni DYRDA upr.bud, WZDP-20-212/3/329/06		OPRACOWAŁ: mgr Inż. Renata TOMASZKO		FAZA OPRACOWANIA: PROJEKT BUDOWLANY UZGODNIENIA	

mgr inż. Antoni Byrda
upr. bud. WZDP-23 412/3/329/66

"DYRDA SC" Antoni & Szymon Dynda		43-450 Ustronie ul. Daszyńskiego 19		tel./fax. 033/854 2575	
INWESTOR:					
GMINA GOLESZÓW 43-440 Goleiszów, ul. 1-go Maja 5					
ZADANIE:				SKALA:	
				1:500	
BUDOWA MOSTU NA POTOKU RADOŃ W M. CISOWNICA GMINA GOLESZÓW				DATA:	
				czerwiec 2011	
TEMAT RYS:				NR RYS:	
PROJEKT ZAGOSPODAROWANIA TERENU				0	
PROJEKTOWAŁ:		OPRACOWAŁ:		FAZA OPRACOWANIA:	
Mgr Inż. Antoni DYRDA upr.bud. WZDP-20-212/3/329/66		mgr Inż. Renata TOMASZKO		PROJEKT BUDOWLANY UZGODNIENIA	

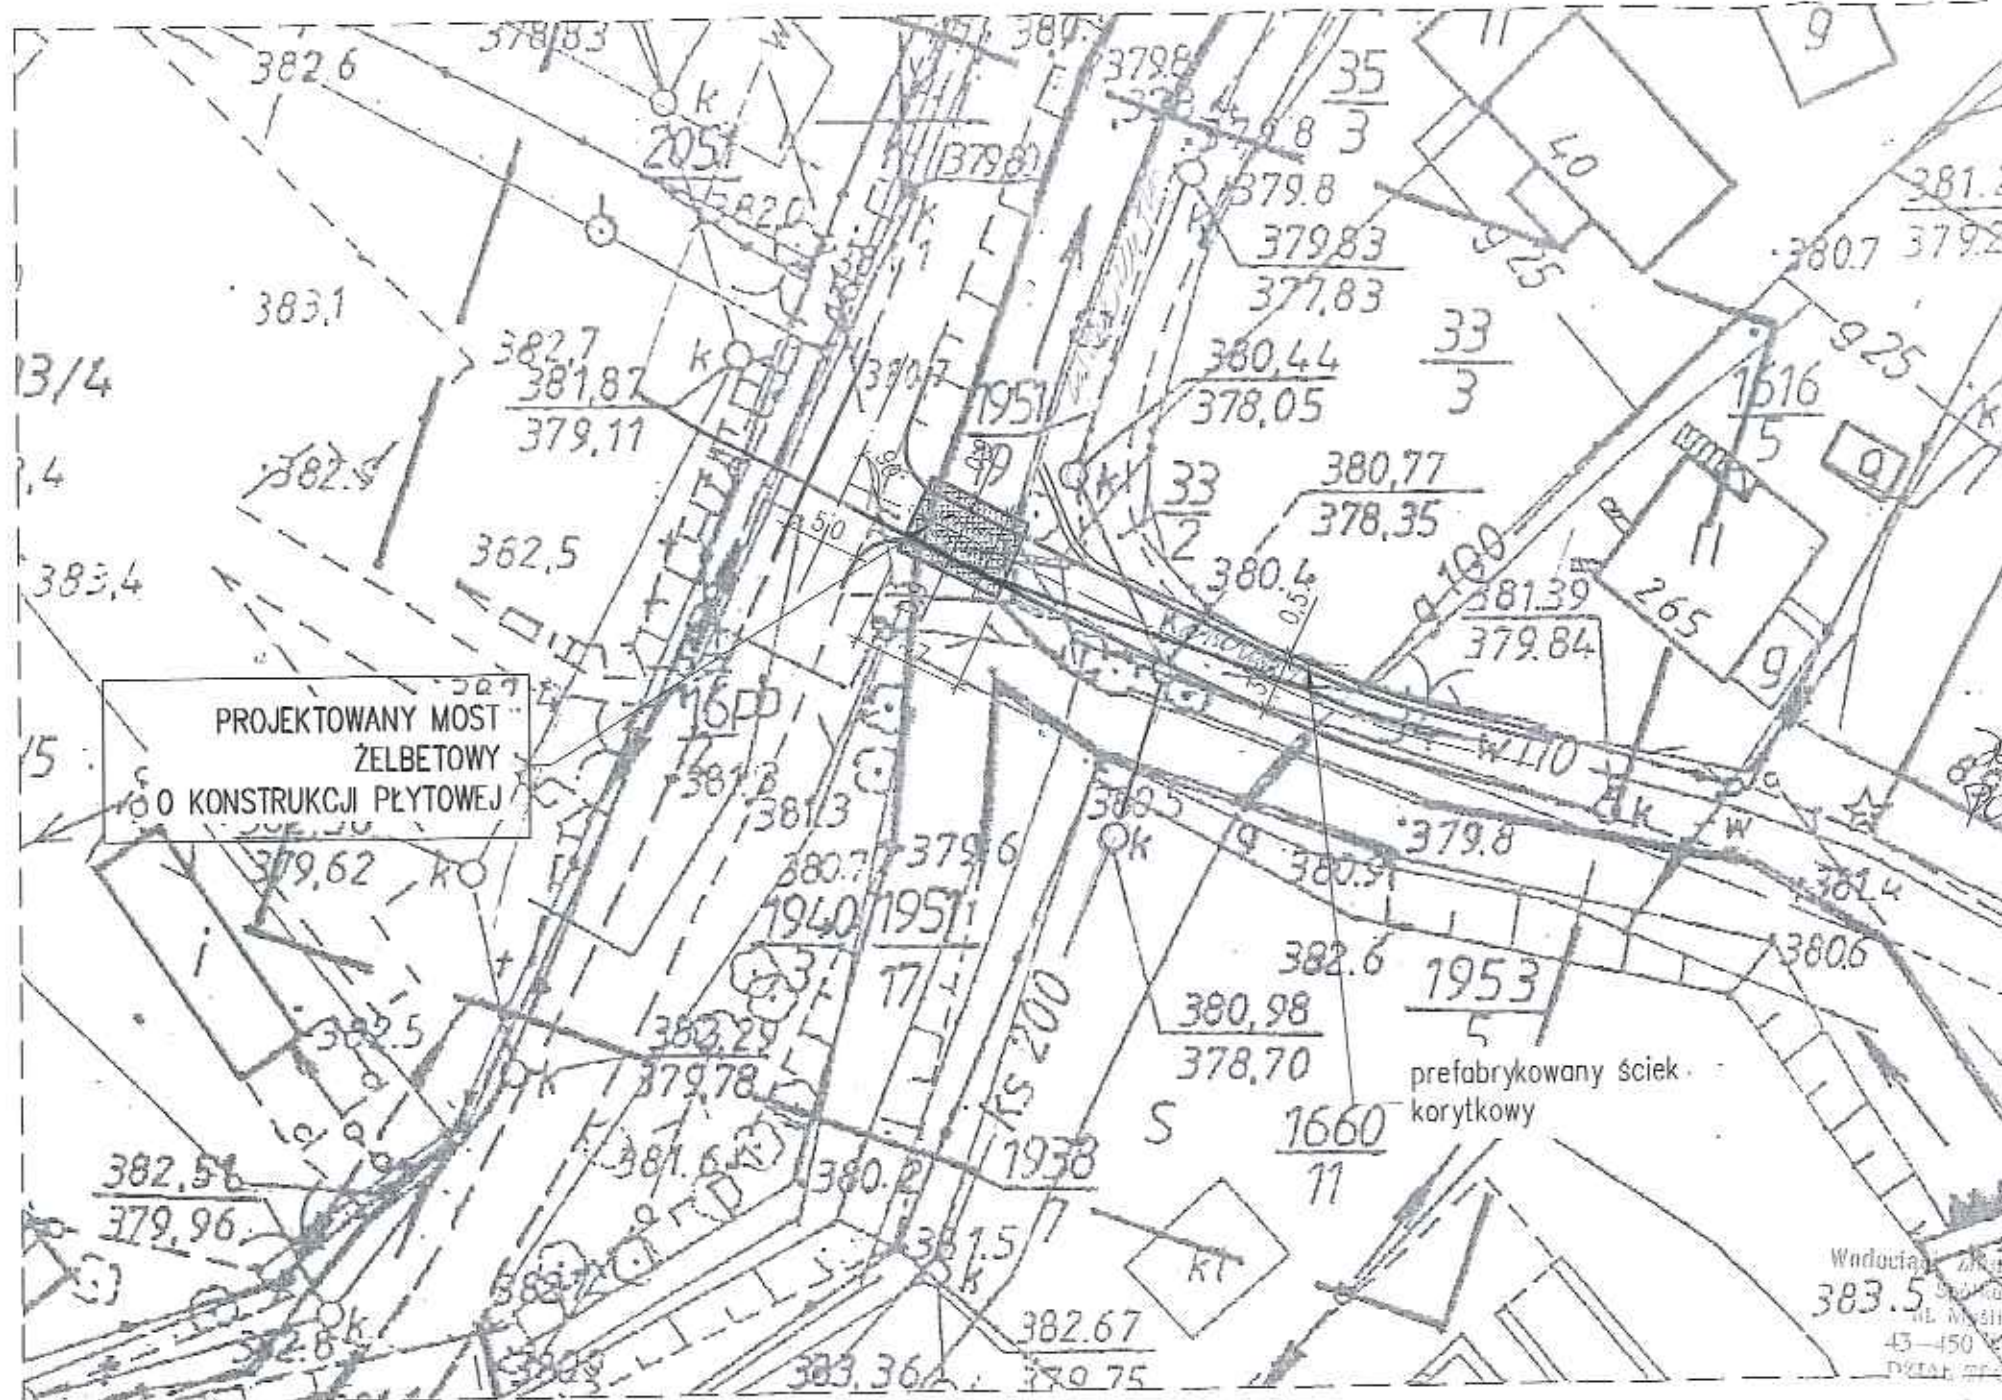

43-450 OSTROŃ
UL. DĄSZYŃSKIEGO 19

NA PLANIE NANIESIENO

ORIENTACYJNY PRZEBIEG ISTNIEJĄCEJ SIECI

WODOCIĄGOWEJ I KANALIZACYJNEJ

ISTN. WODOCIEG CŁ. POWODNIENIA

ISTN. KANALIZACJA SANITARNIA

WID. WŁ. 1:100000

SKRZYŻOWANIA I ZBLIŻENIA Z SIECIĄ

WODOCIĄGOWĄ I KANALIZACYJNĄ BĘDĄCĄ

W EKSPLOATACJI WZC WINNY ODPOWIADAĆ

WARUNKOM ZAWARTYM W POLSKIEJ NORMIE

PN-92/B-01705 „INSTALACJE WODOCIĄGOWE

WYMAGANIA PRZY PROJEKTOWANIU”

POLSKIEJ NORMIE PN-92/B-01707 „INSTALACJE

KANALIZACYJNE WYMAGANIA PRZY PROJEKTOWANIU

ORAZ ZARZĄDZENIU MINISTRA ŁĄCZNOŚĆ

WYDZIAŁ 02/99/1997 R. (MP NR 59, POZ. 697).

PRZED PRZYSTĄPIENIEM DO ROBÓT

WYMAGANY NALEŻY WYKONAĆ WYKOPY

KONTROLNE W CELU LOKALIZACJI I

WYTRĄSOWANIA SIECI WOD.- KAN.

PRACE W POBLIŻU SIECI WOD.- KAN.

PROJEKTOWANIE I POD PŁATNYM

NADZOREM PRACOWNIKA WZC. SP. Z O.O.

W PRZYSTANKU USZKODZENIA SIECI WOD.-

KAN. WZC. SP. Z O.O. OŚCIGAŁA INWESTORA

KOSZTAMI AWARII I PONIESIONYMI

STRACAMI EKSPLOATACYJNYMI

WYKONANIE PRAC

WZC. SP. Z O.O. WZC. SP. Z O.O.


Potwierdzam zgodność
z oryginałem

mgr inż. Antoni Dyrdas
upr. bud. WZDP-20-212/3329/06

Natomiast 13.09.2011r.

uzgodnienia ważne 4 rok

KIEROWNIK
DZIAŁU TECHNICZNEGO

"DYRDA SC" Antoni & Szymon Dyrdas		43-450 Ustron ul. Daszyńskiego 19		Grzegorz Dyrdas	
INWESTOR:		GMINA GOLESZÓW 43-440 Goleiszów, ul. 1-go Maja 5			
ZADANIE:		BUDOWA MOSTU NA POTOKU RADOŃ W M. CISOWNICA GMINA GOLESZÓW			SKALA: 1:500
					DATA: czerwiec 2011
TEMAT RYS:		PROJEKT ZAGOSPODAROWANIA TERENU			NR RYS: 0
PROJEKTOWAŁ:		OPRACOWAŁ:		FAZA OPRACOWANIA:	
Mgr inż. Antoni DYRDA upr.bud. WZDP-20-212/3329/06		mgr inż. Renata TOMASZKO		PROJEKT BUDOWLANY UZGODNIENIA	
upr. bud. WZDP-20-212/3329/06					

"DYRDA SC" Antoni & Szymon Dynda		43-450 Ustroń ul.Daszyńskiego 19	tel./fax. 033/854 2573
INWESTOR:		GMINA GOLESZÓW 43-440 Goleszów, ul. 1-go Maja 5	
ZADANIE:		BUDOWA MOSTU NA POTOKU RADOŃ W M. CISOWNICA GMINA GOLESZÓW	SKALA: 1:50 DATA: sierpień 2011
TEMAT RYS.:		PRZEKRÓJ POPRZECZNY PROJEKTOWANEGO MOSTU	NR RYS.: 5
PROJEKTOWAŁ: Mgr inż. Antoni DYRDA upr.bud. WZDP-20-212/3/29/66		OPRACOWAŁA: mgr inż. Renata TOMASZKO	FAZA OPRACOWANIA: PROJEKT BUDOWLANY

mgr inż. Antoni Gyrda.
upr. bud. WZDP/20-212/3/329/66

mgr inż. Antoni DUDA upr.bud. WZDP-20-212/3/329/96	mgr inż. Renata TOMASZKO	UZGODNIENIA
---	--------------------------	-------------

mgr in: upr.bud. WZDP-20-212/3/329/06